



南側立面図

町草 4000b

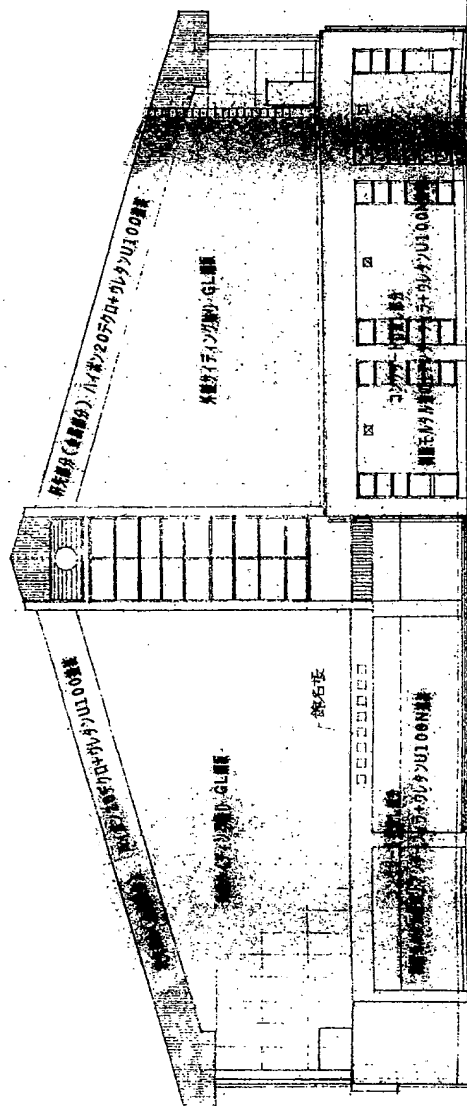

正面立面図

案內




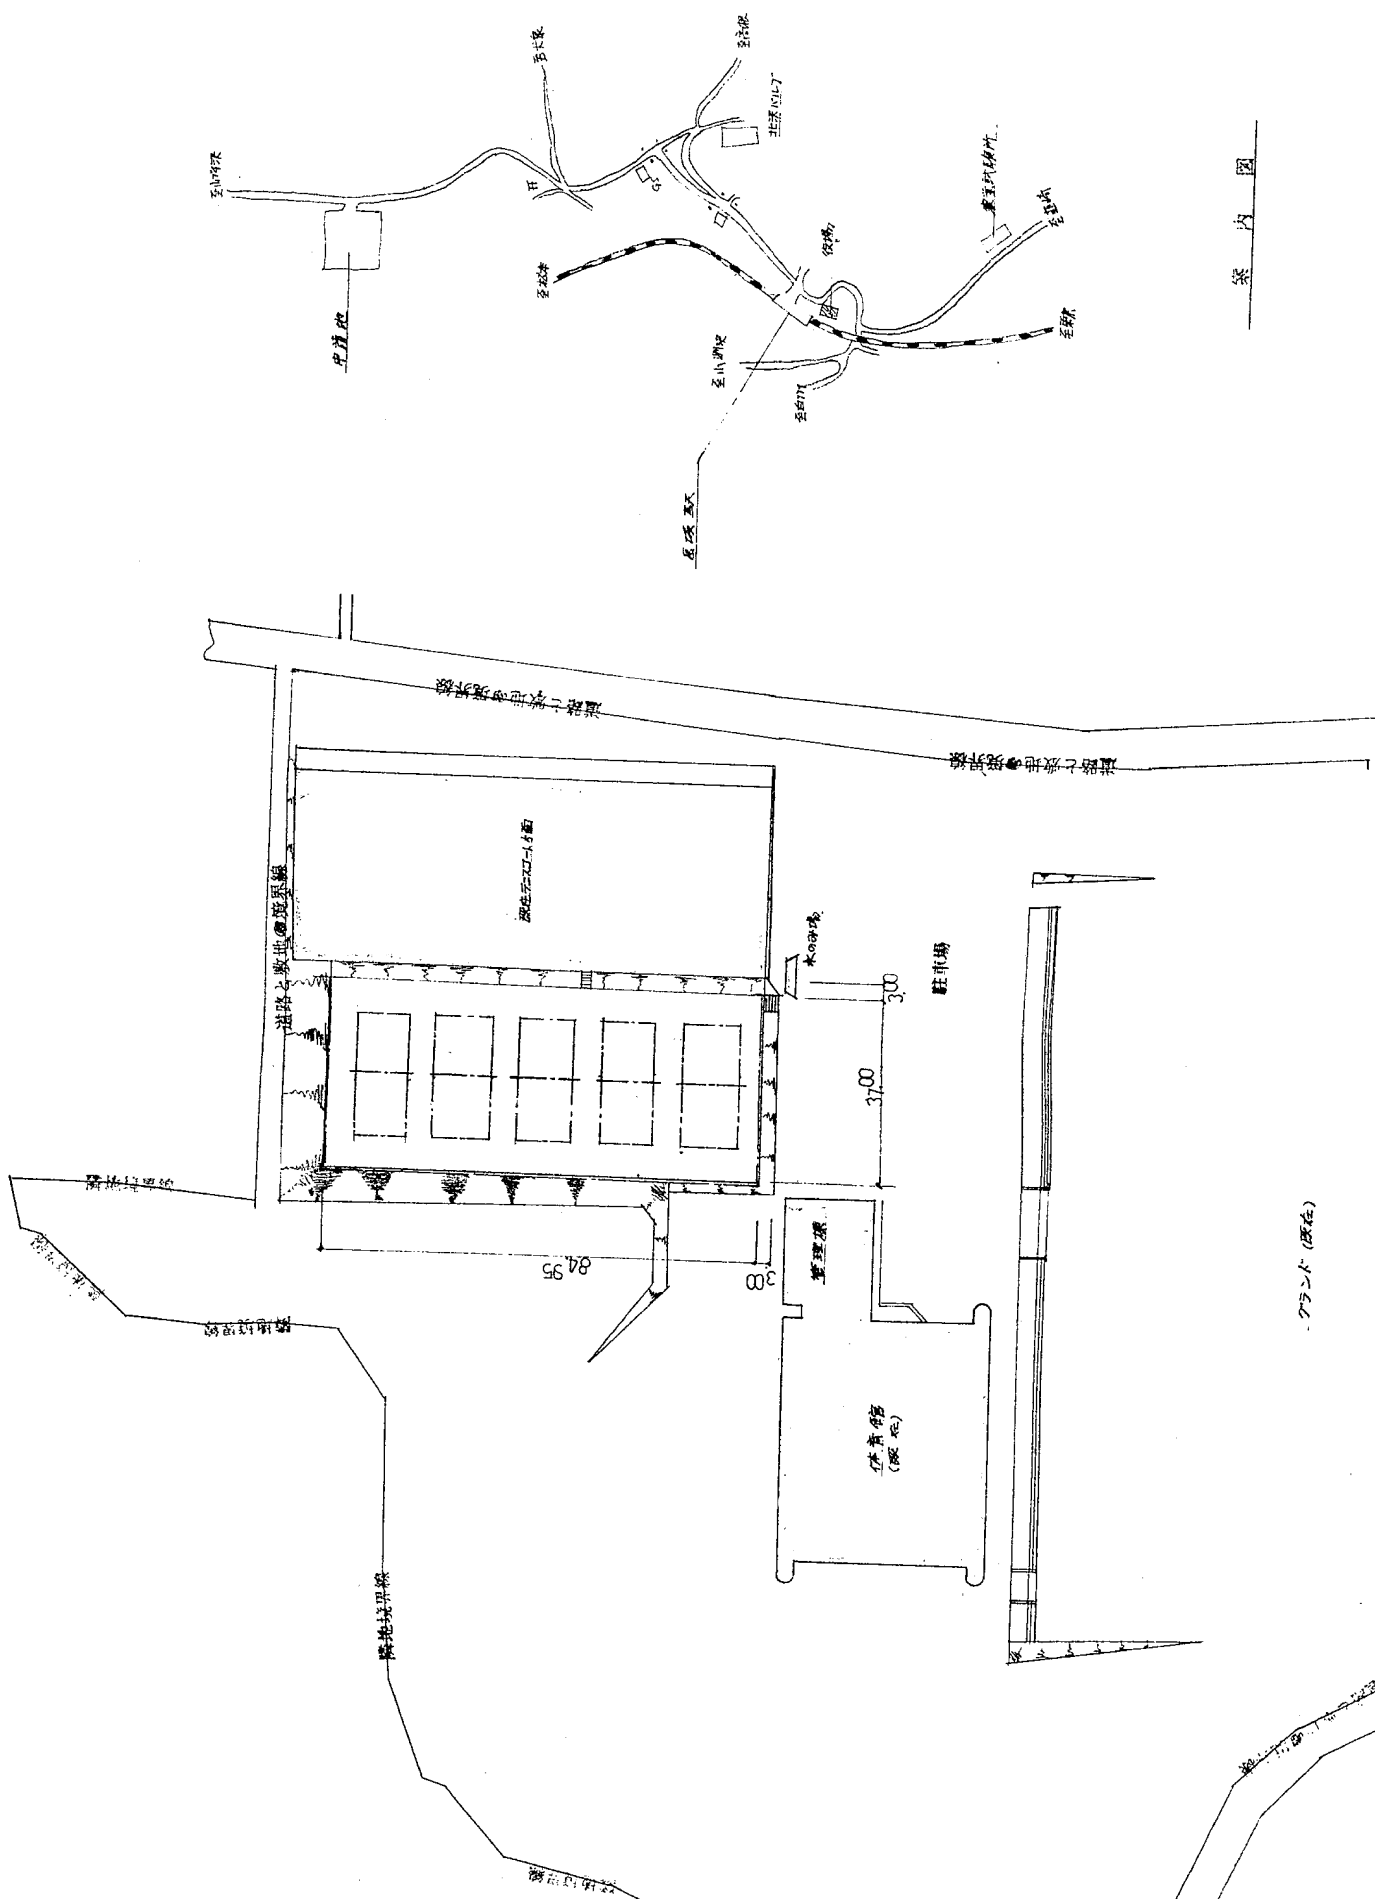


34,850

5,000 10,970 5,000 10,970 5,000 10,970 5,000 10,970 5,000 10,970 5,000

U型Z40

ネットフェンス 衝突止

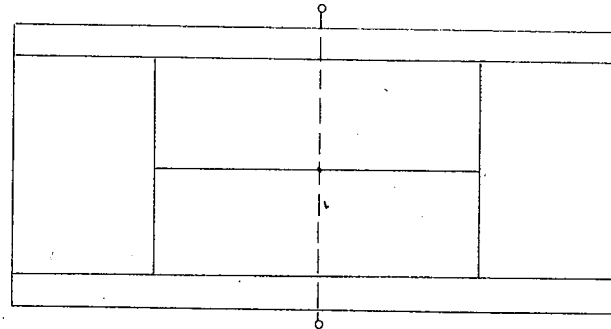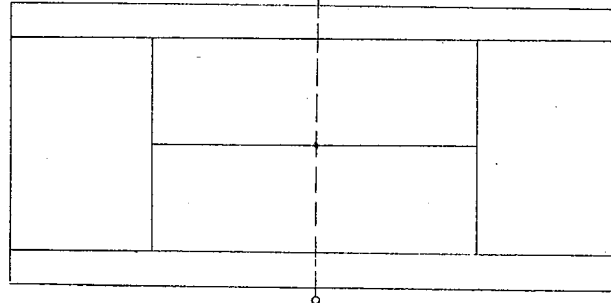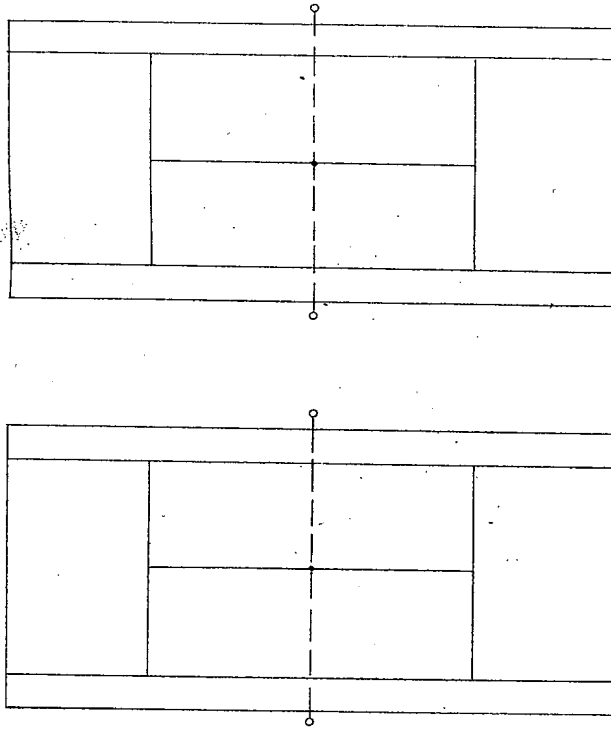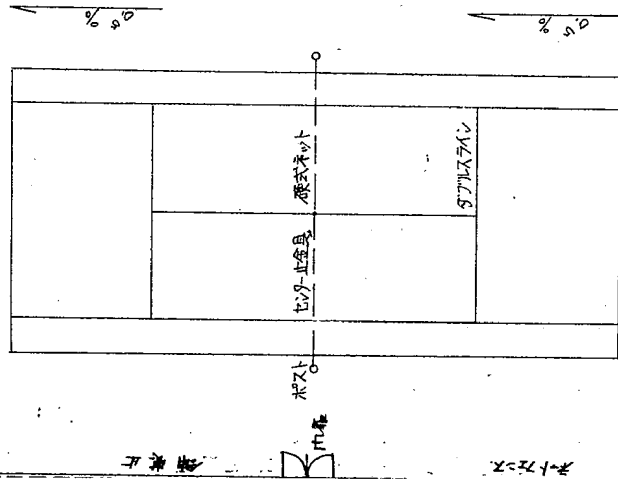

全天候型テニスコート 5面

衝突止

階段


硬式ネットフェンス (硬式門扉)

32,450


全天候型テニスコート 5面 (既設)






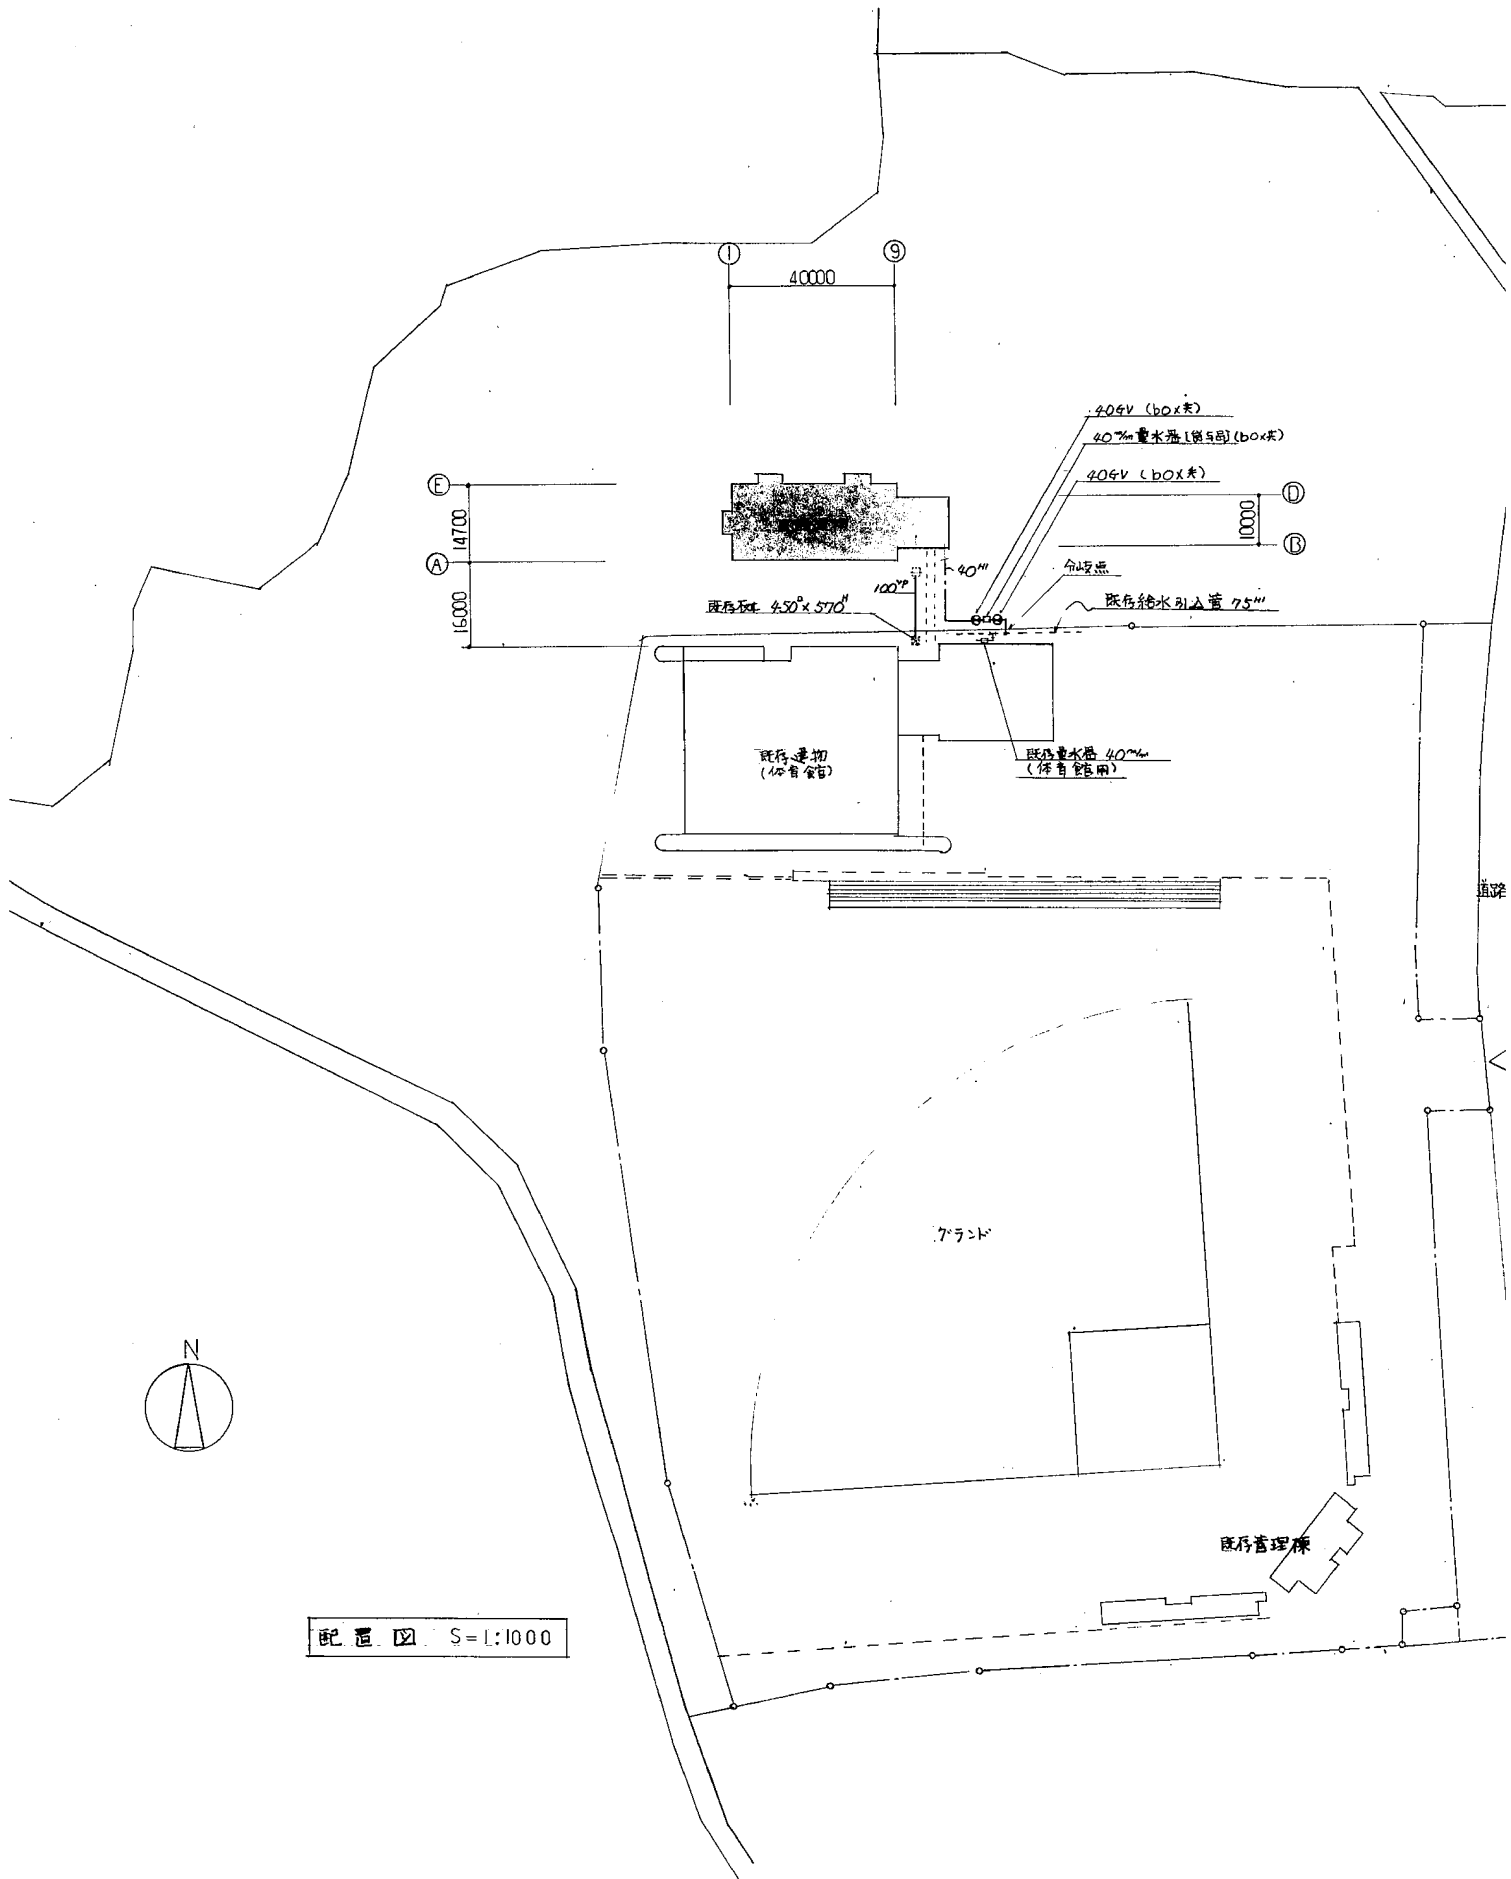



配置図 S=1:1000

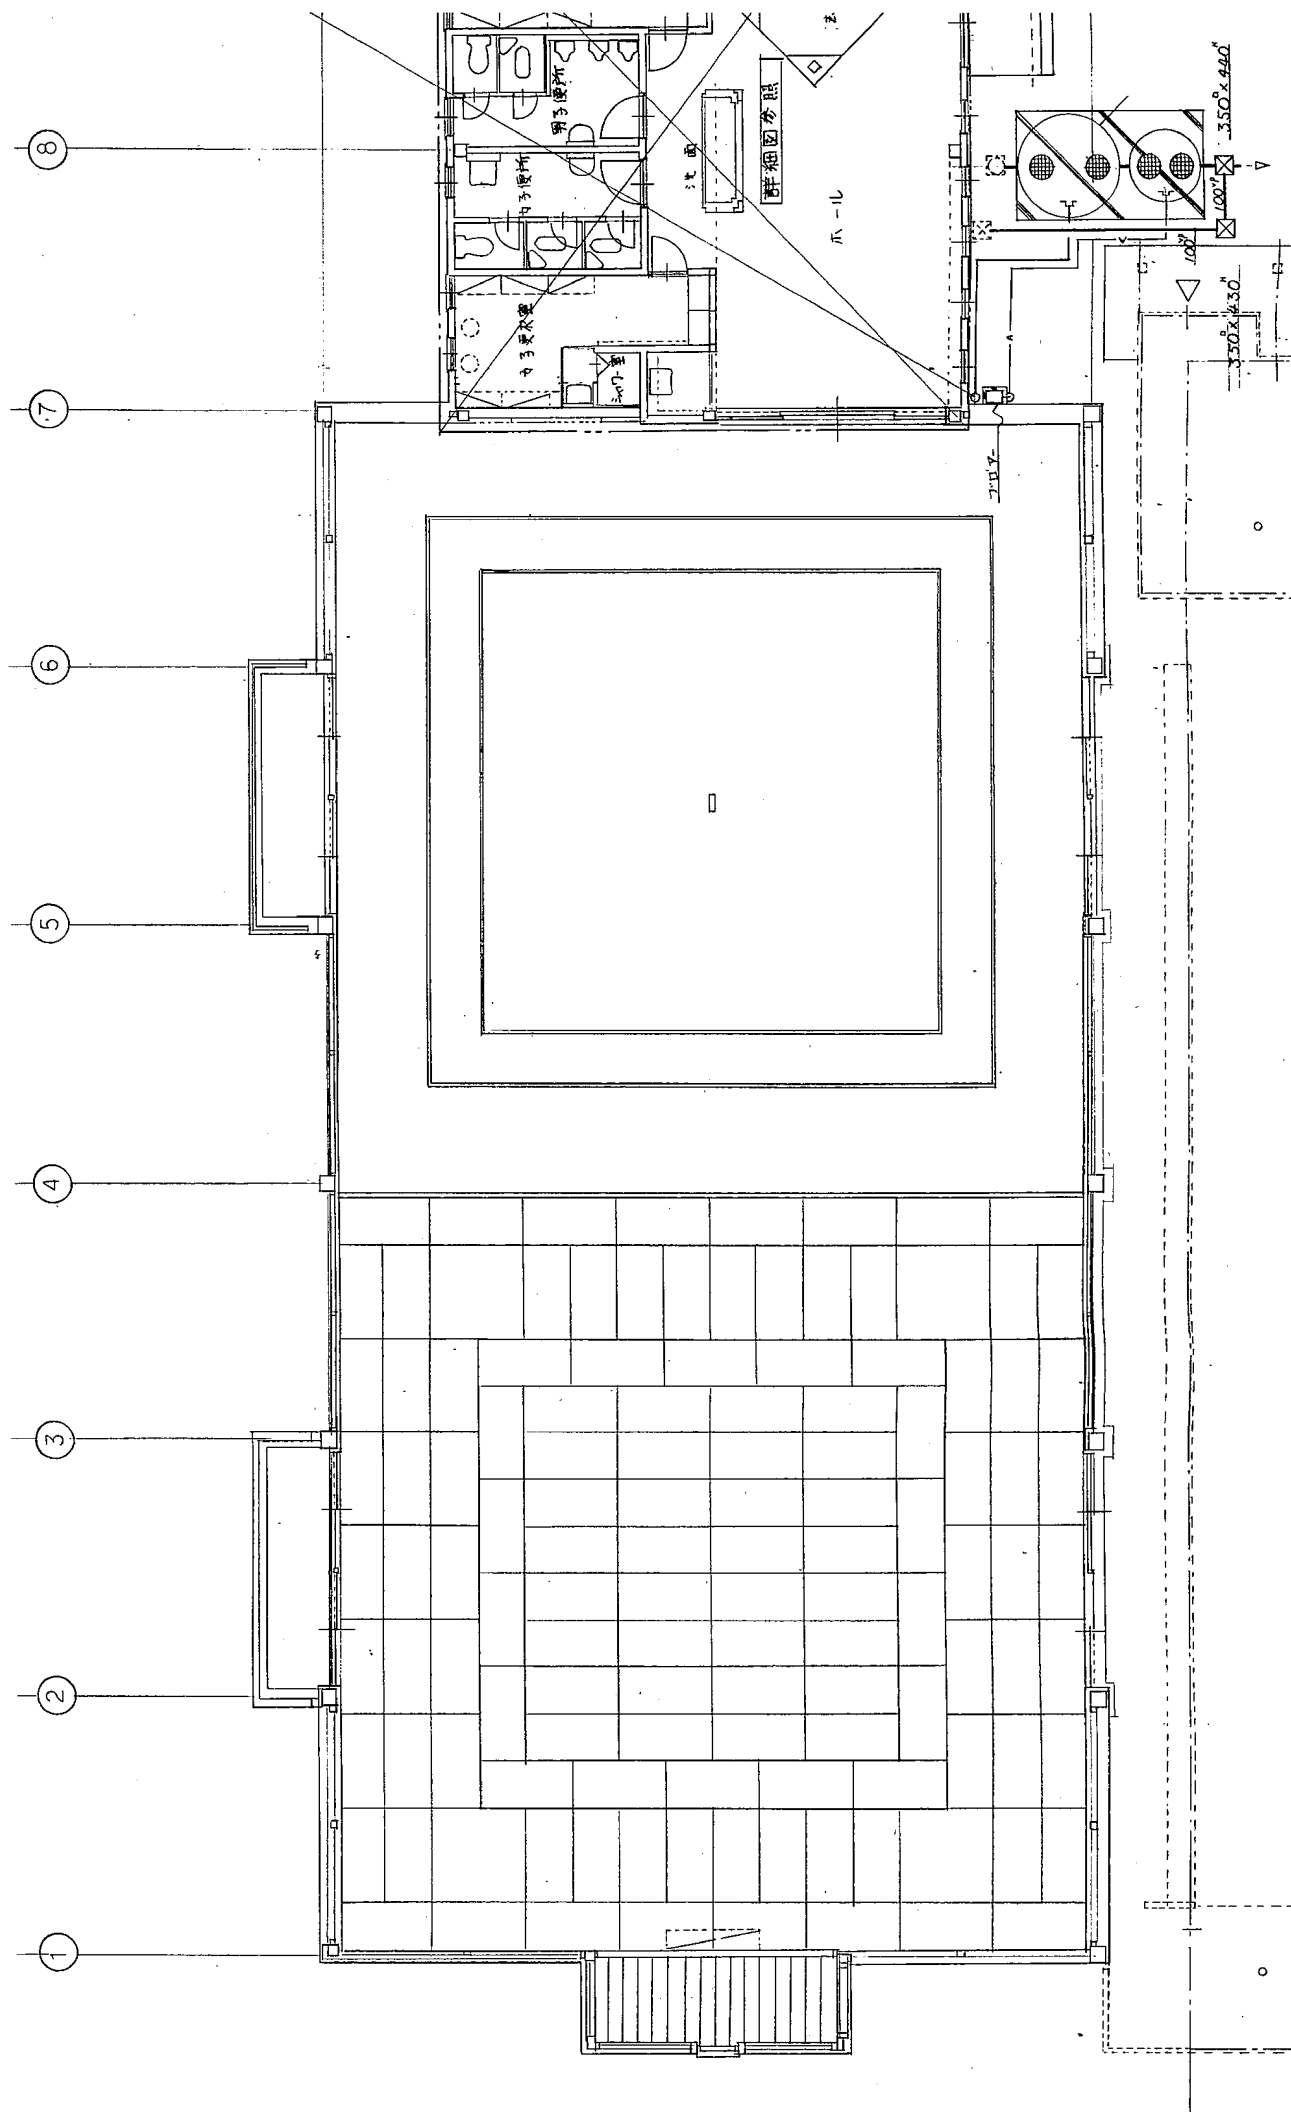




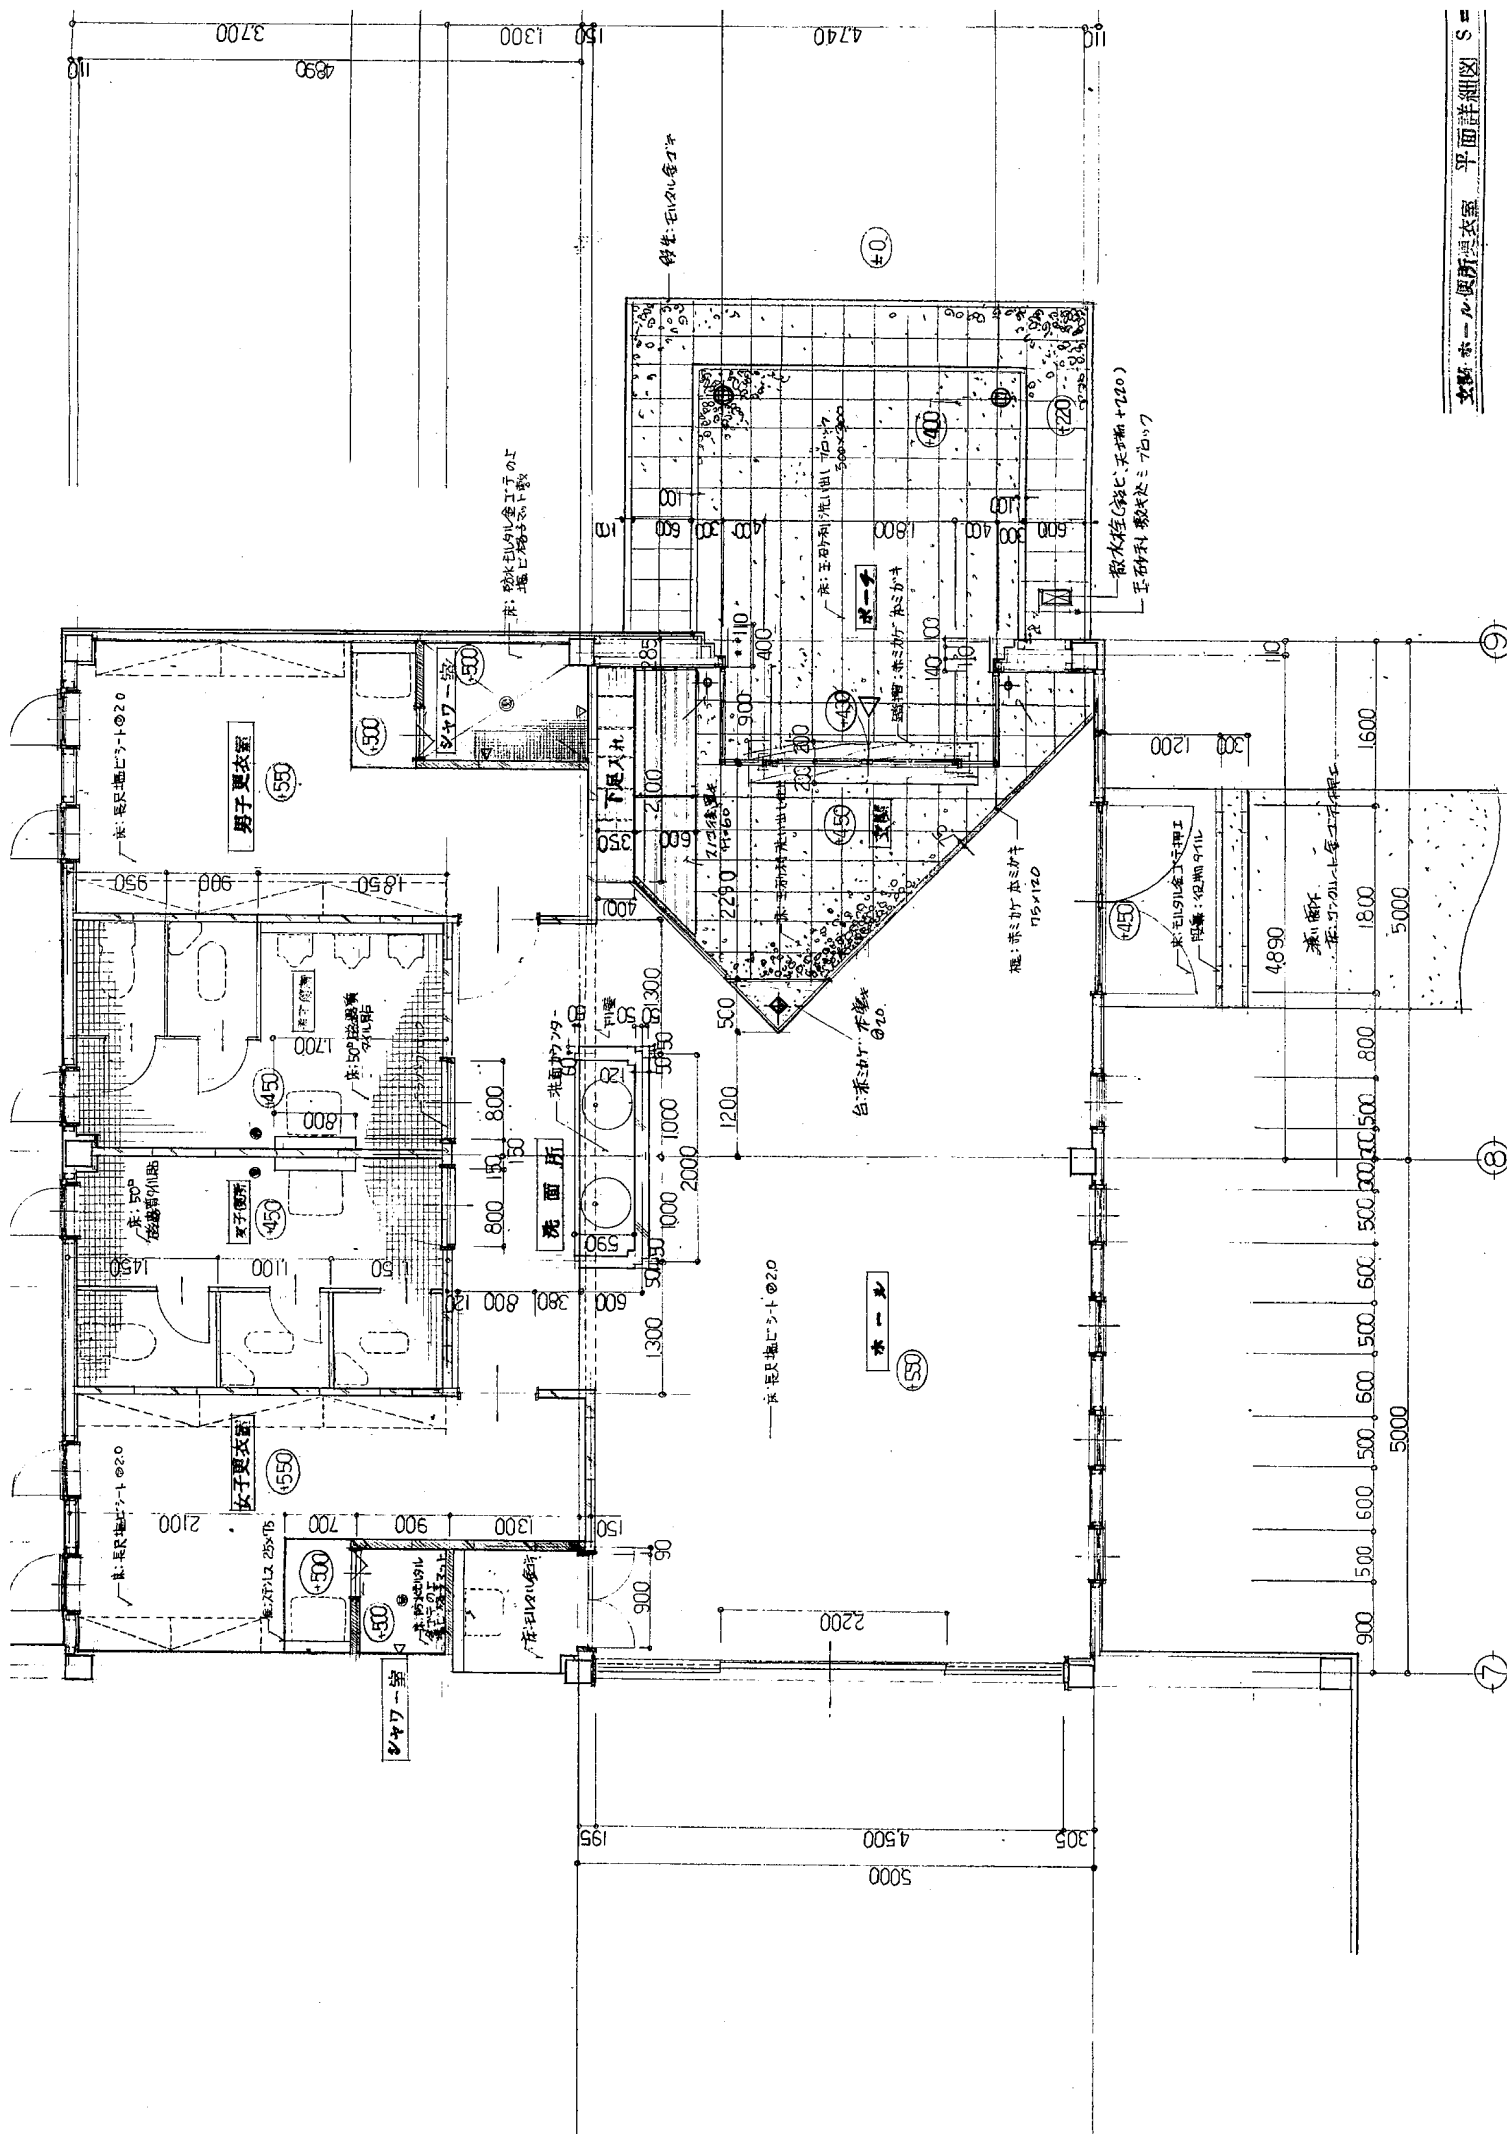

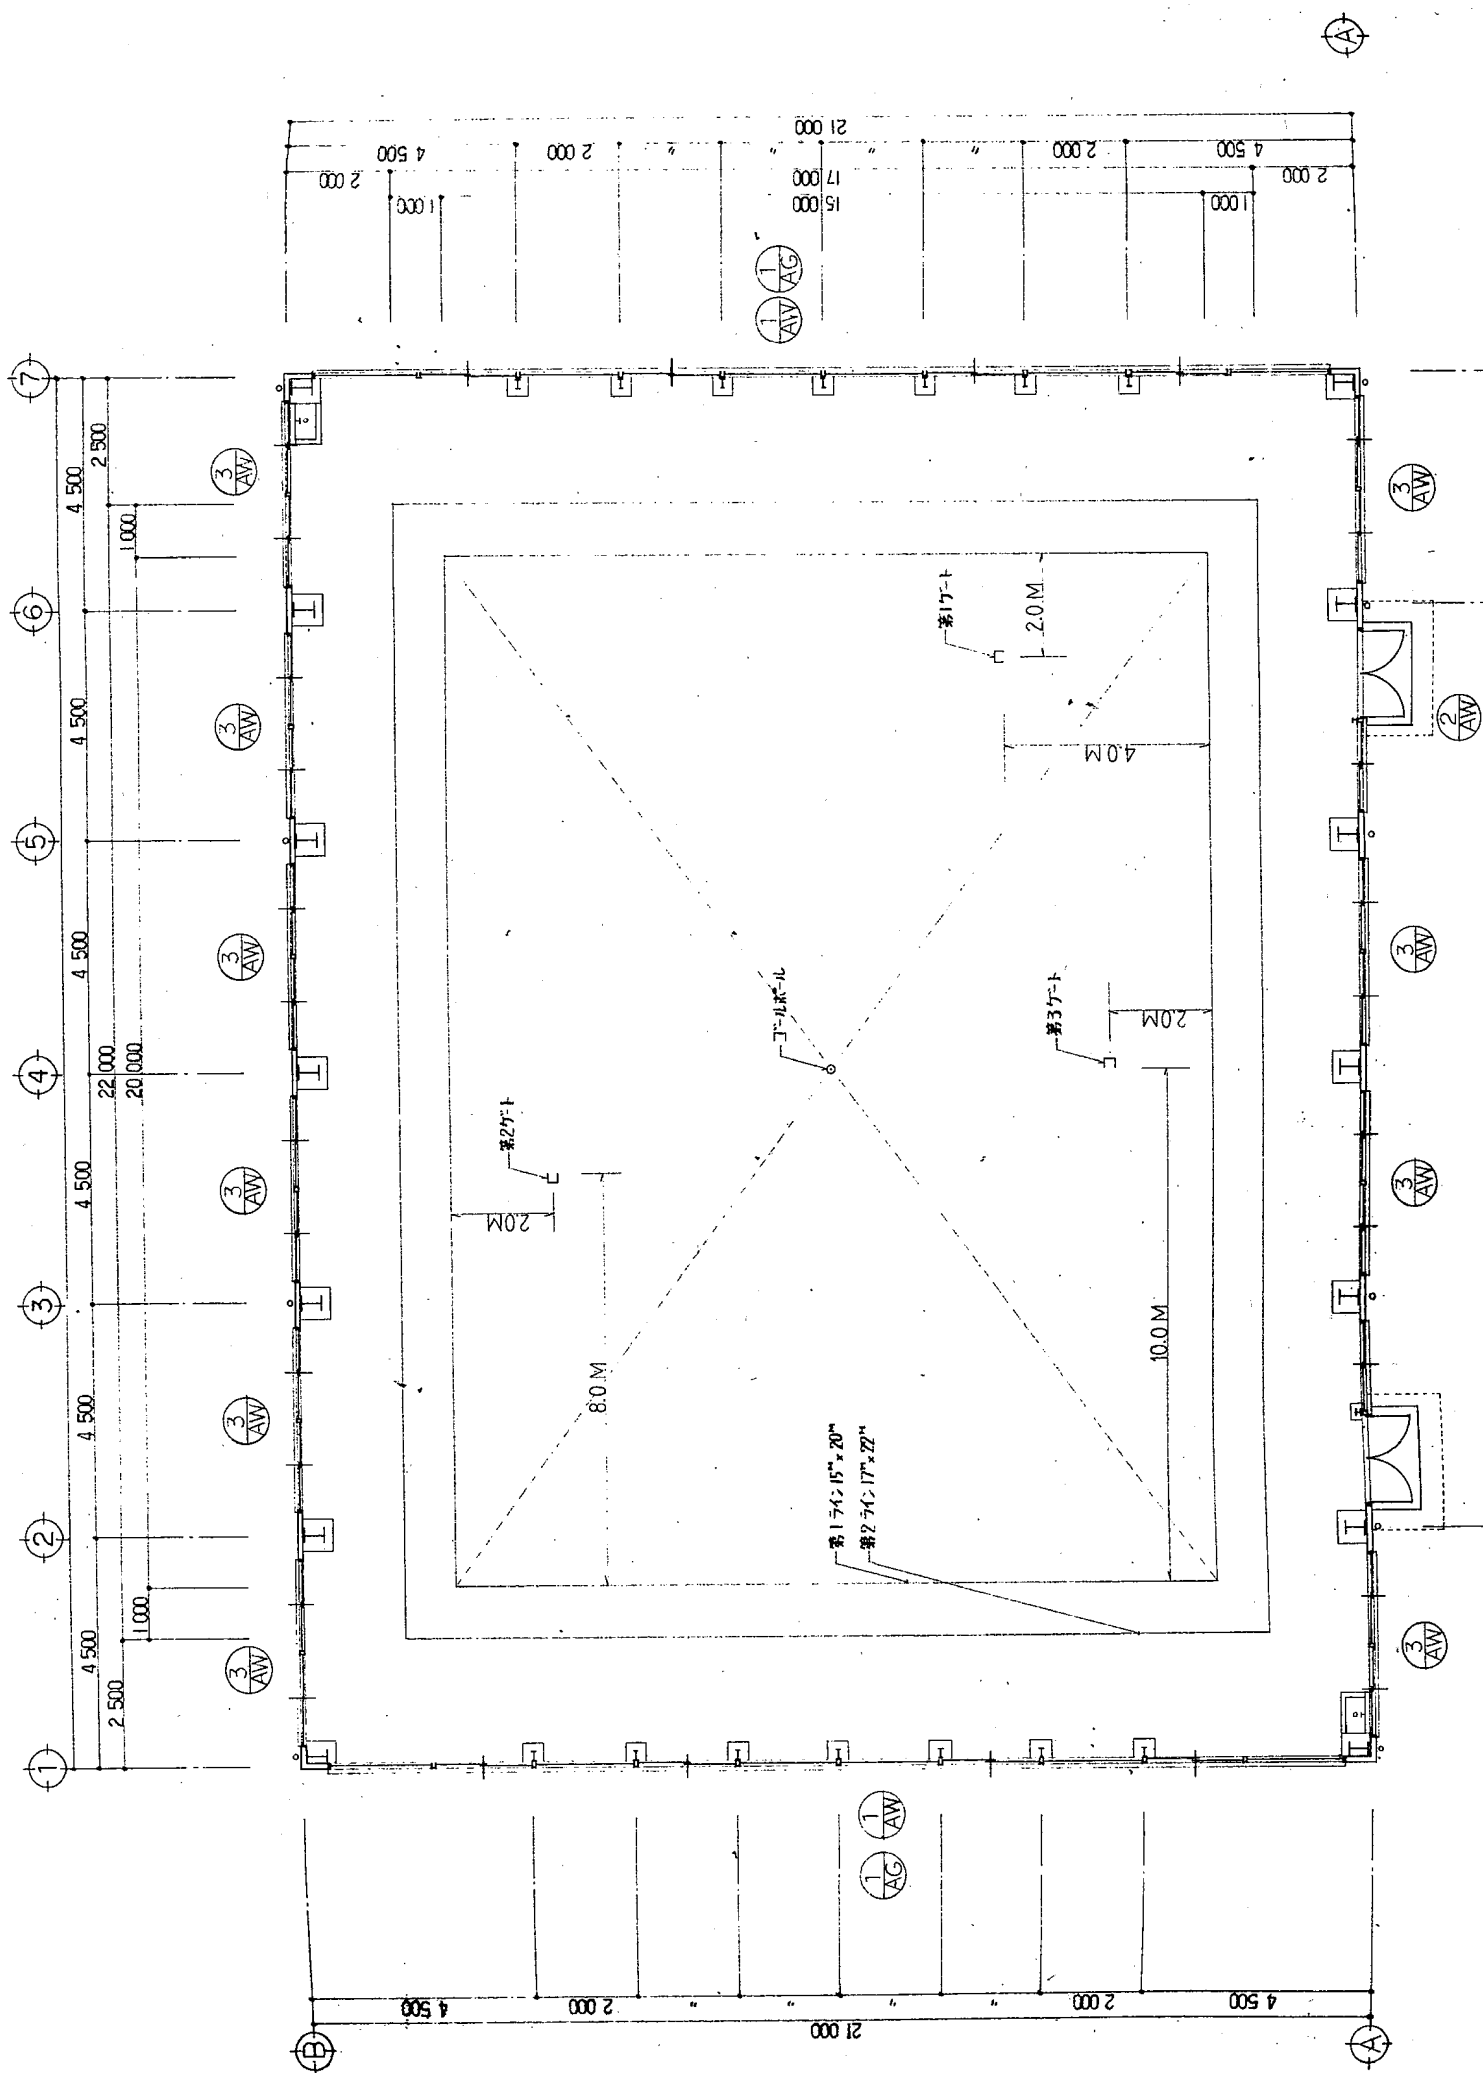


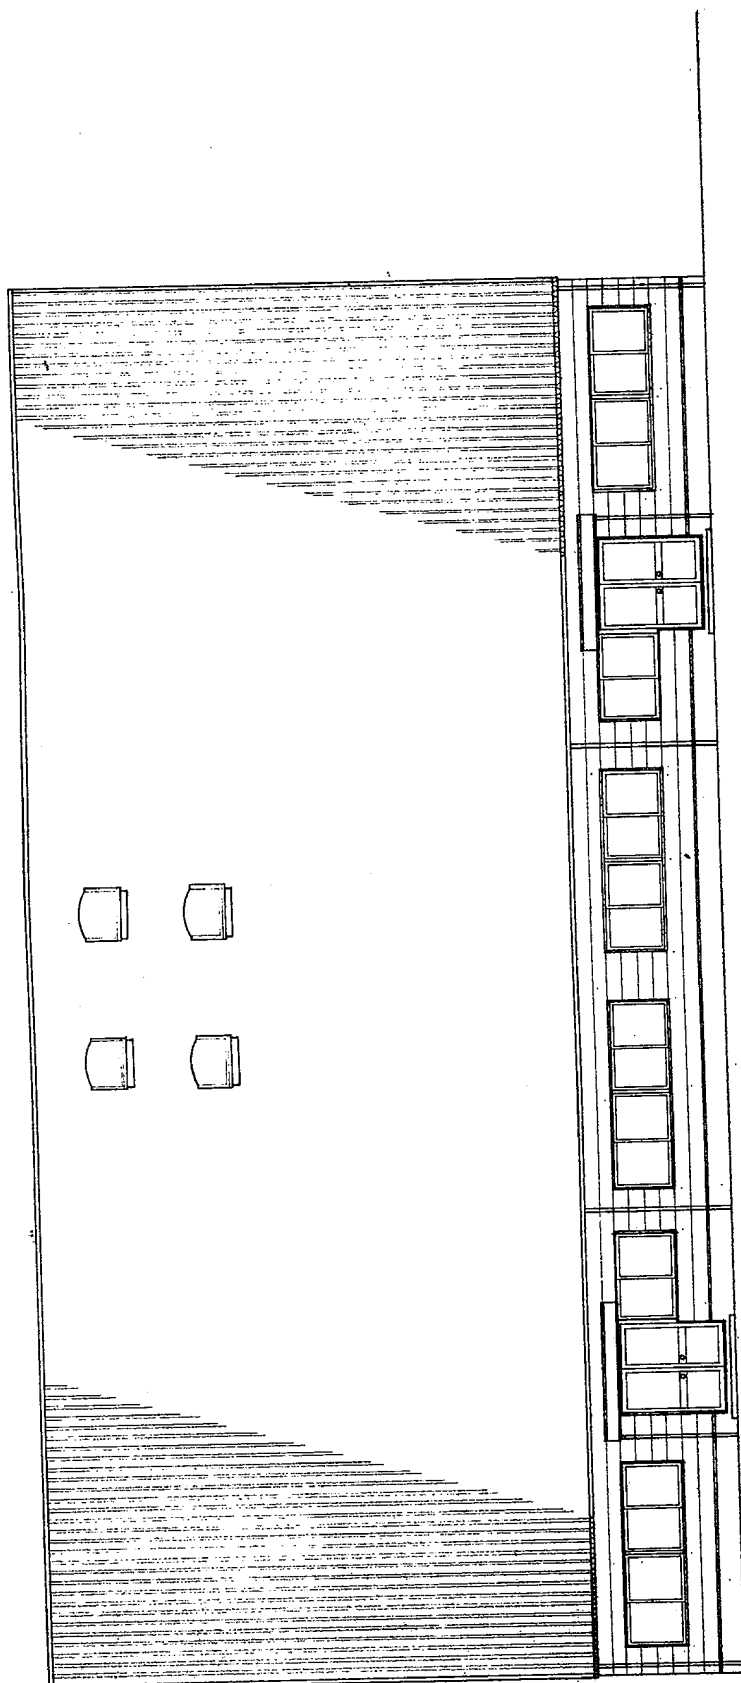

東立面図 縮尺 1 : 100

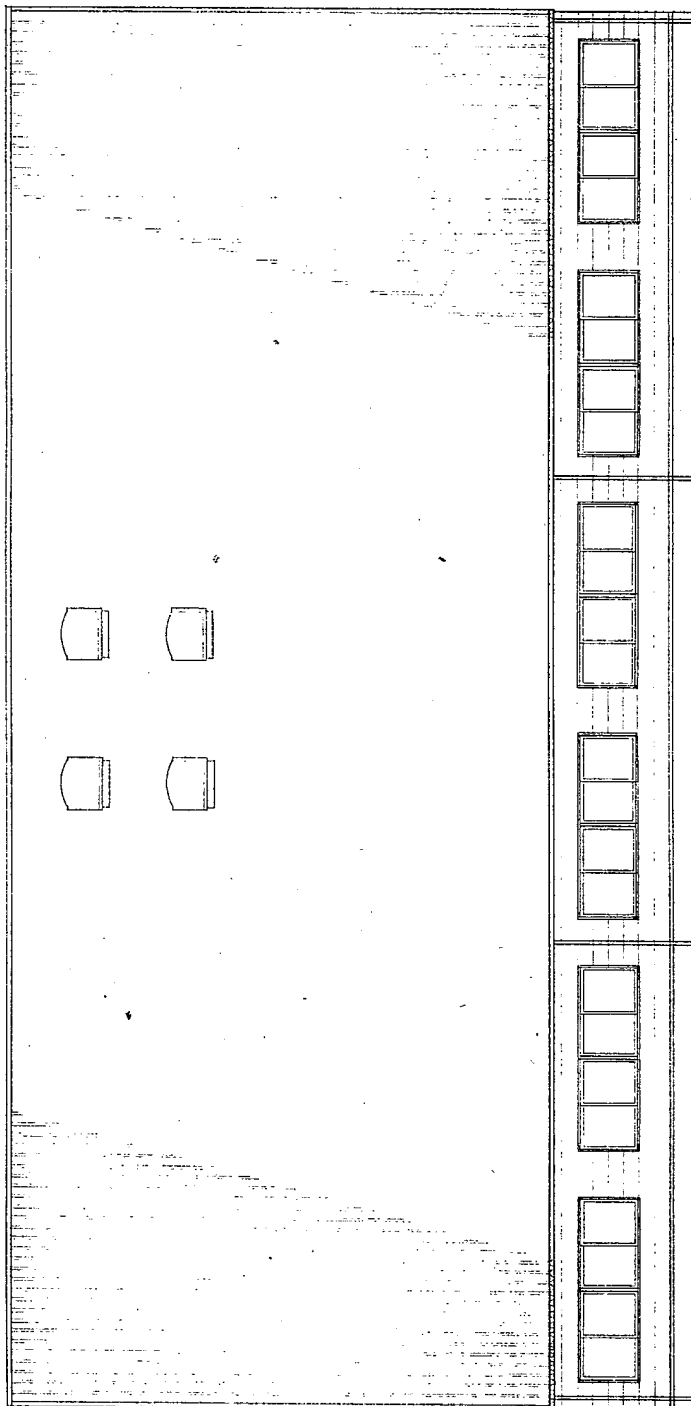


西立面图 缩尺: 100

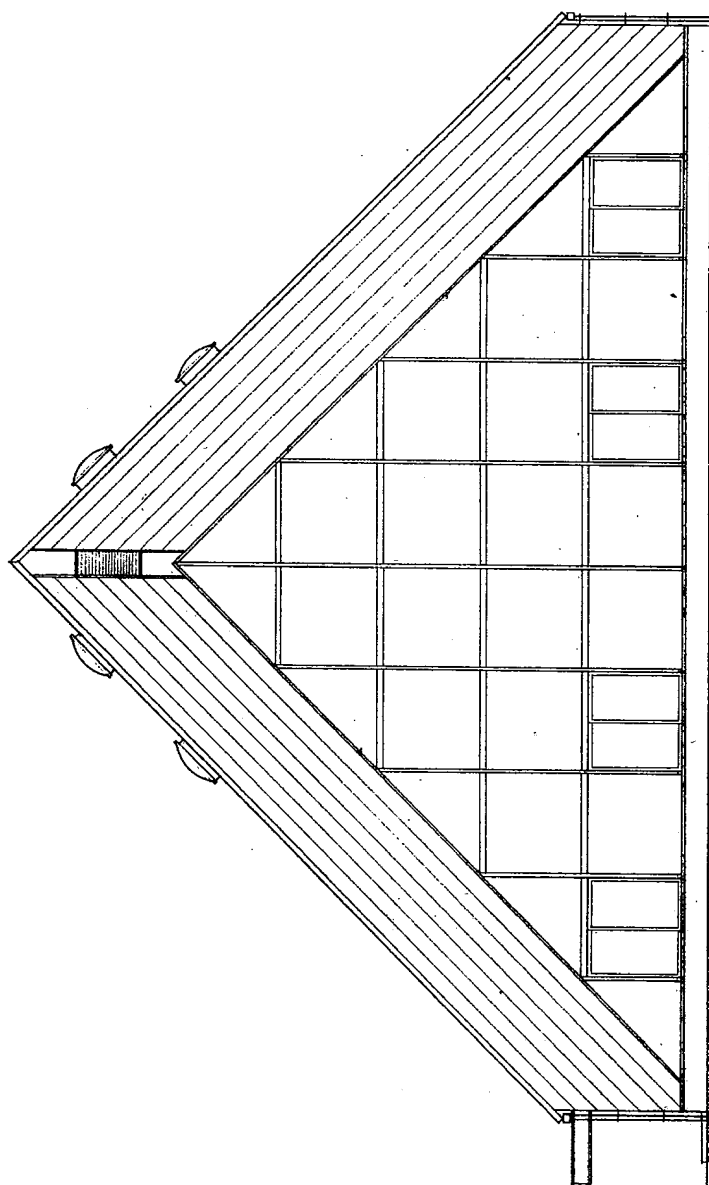





南立面图 缩尺 1 : 100



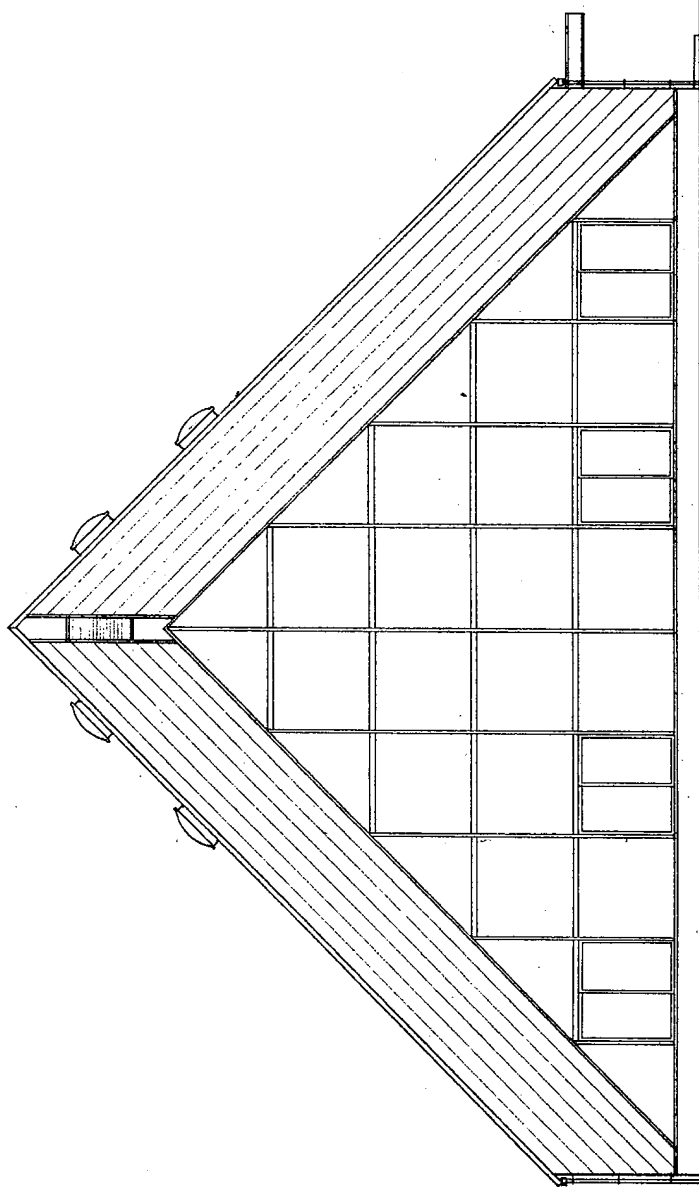


北立面图 缩尺 1 : 100

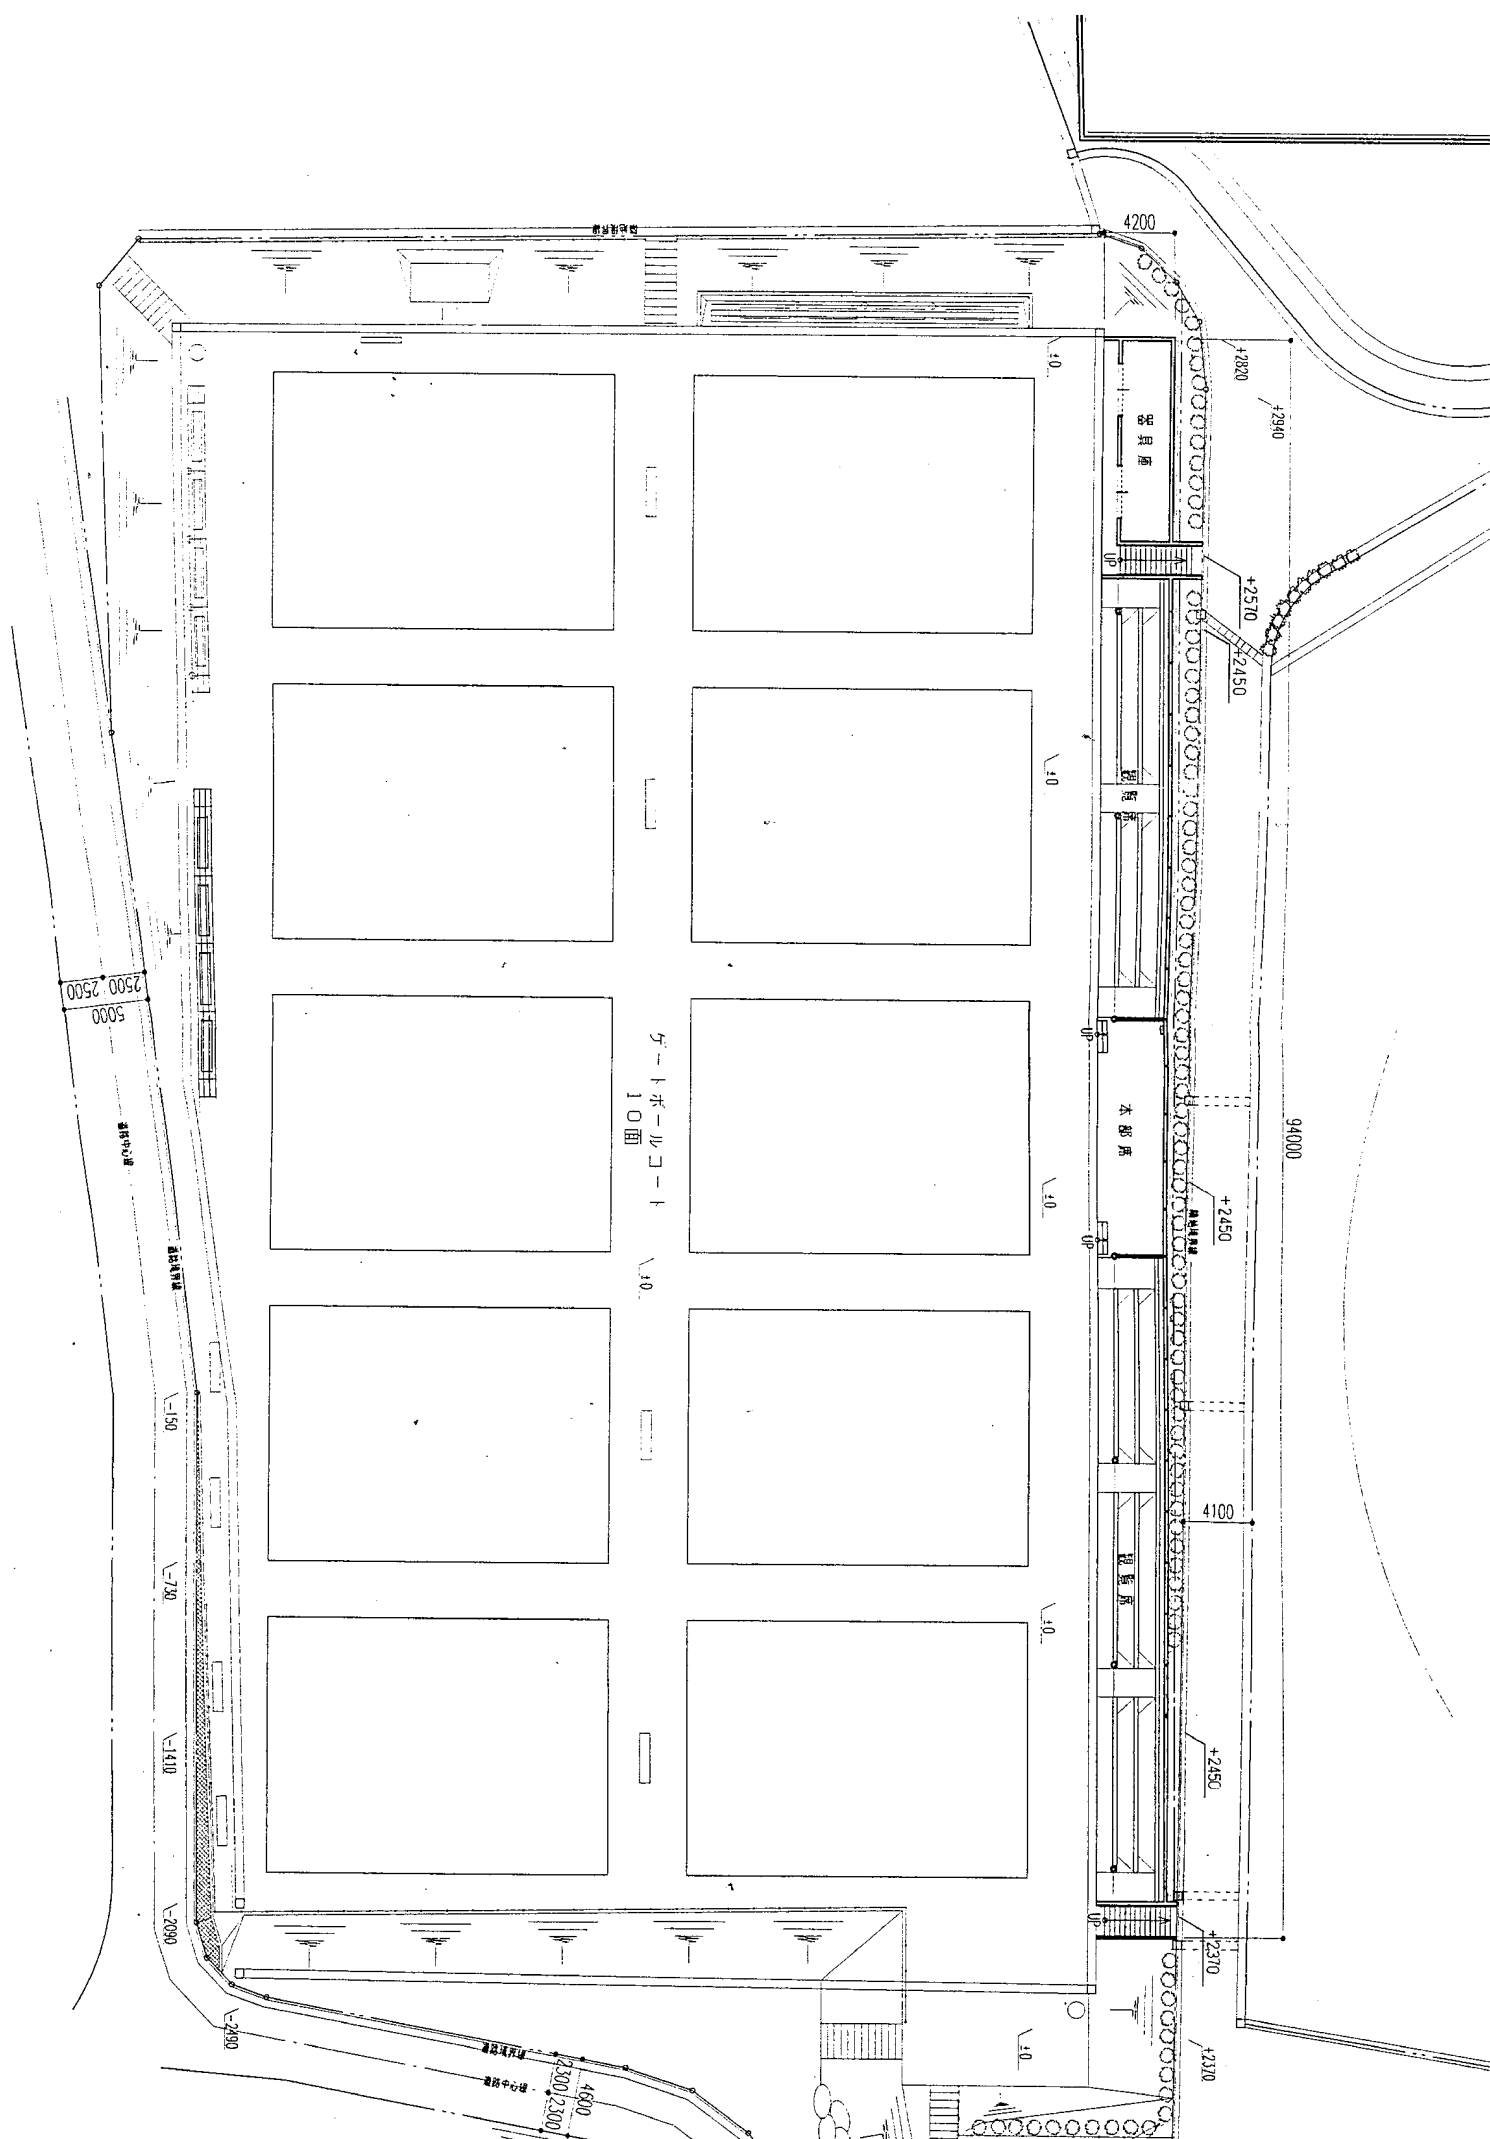

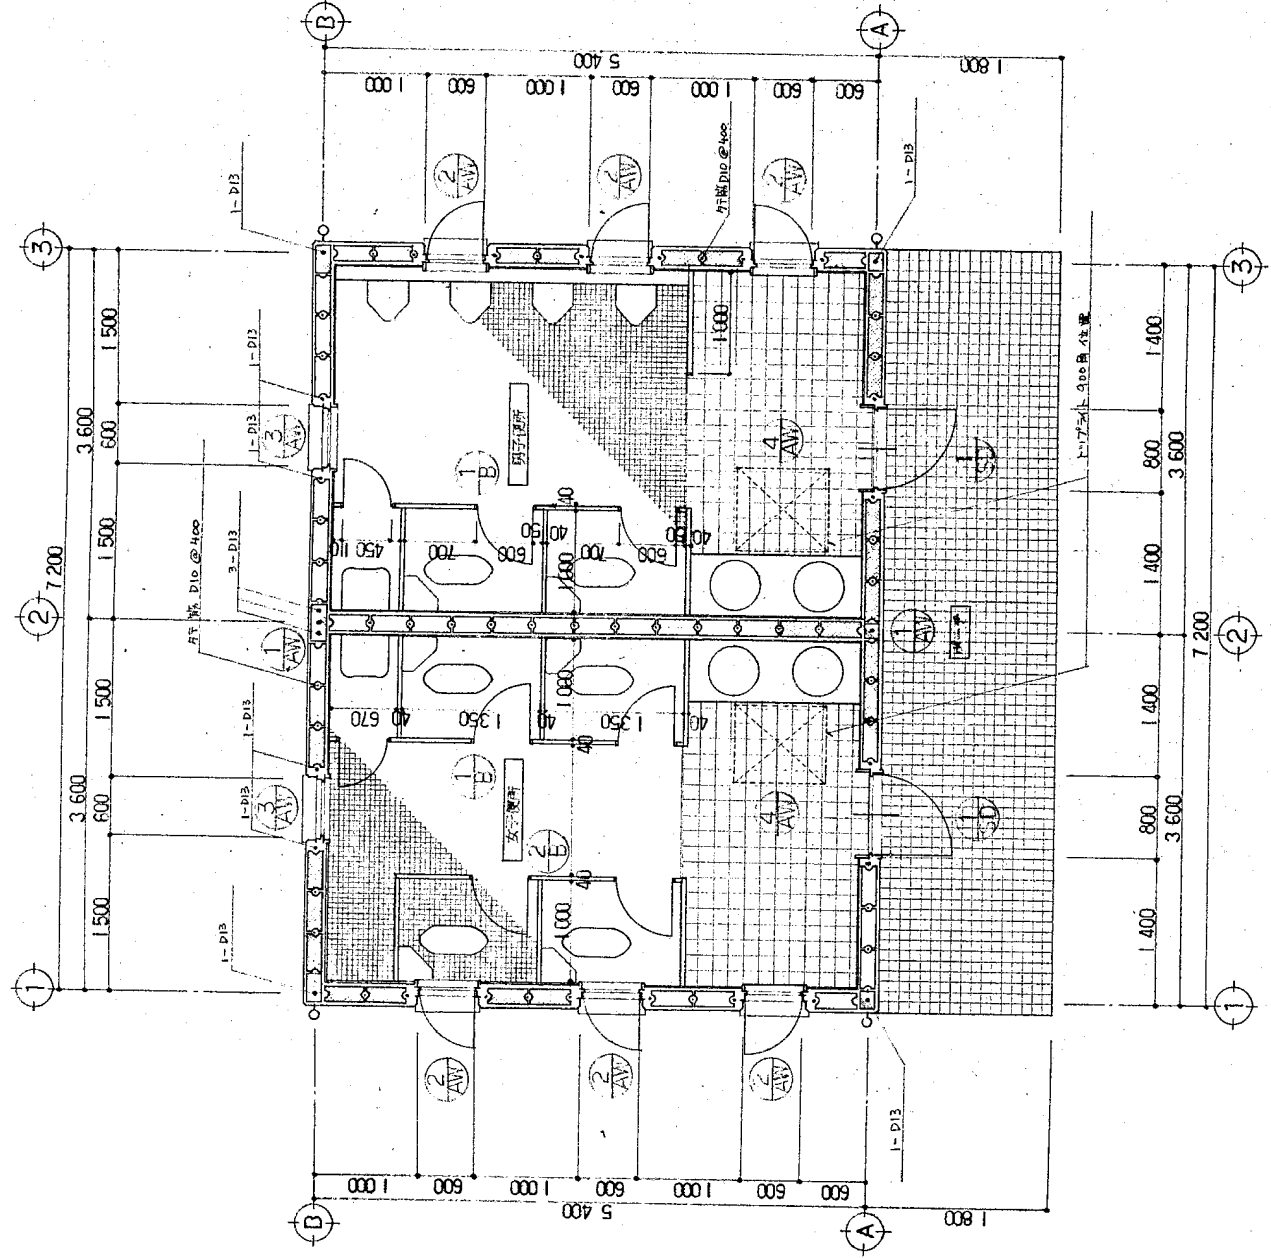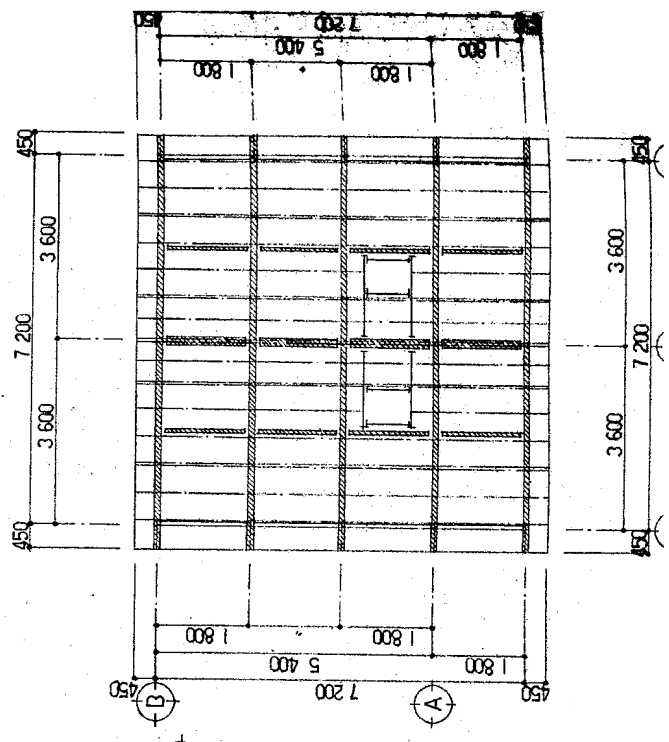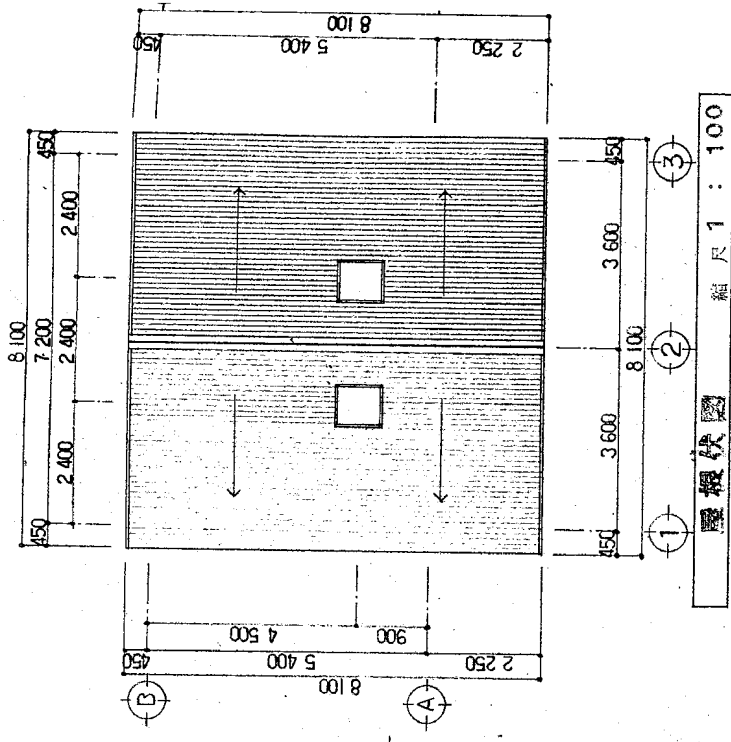


平面詳細図 縮尺 1 : 50

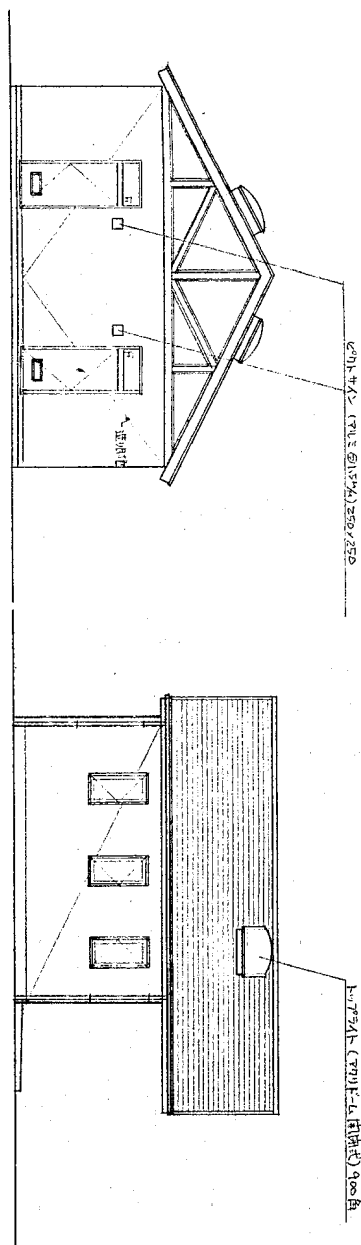


南立南図 縮尺 1 : 100


西立南図 縮尺 1 : 100

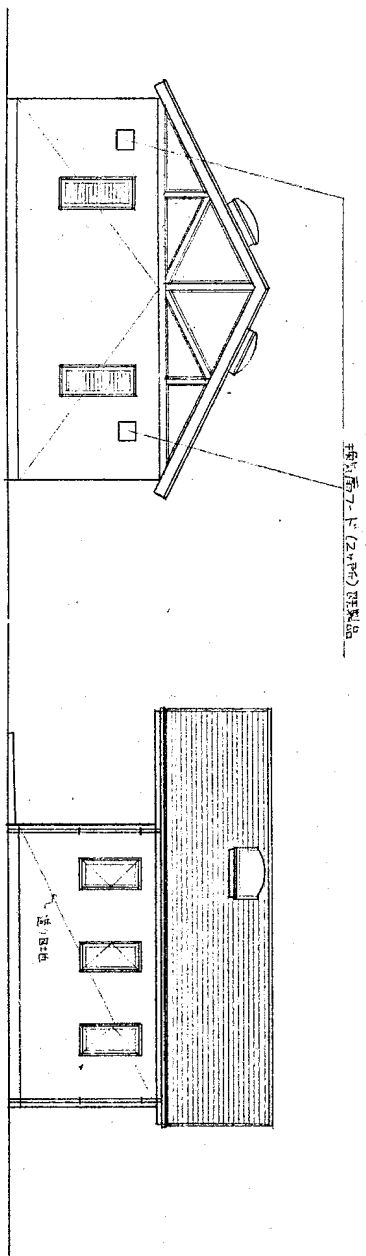

北立南図 縮尺 1 : 100

東立南図 縮尺 1 : 100

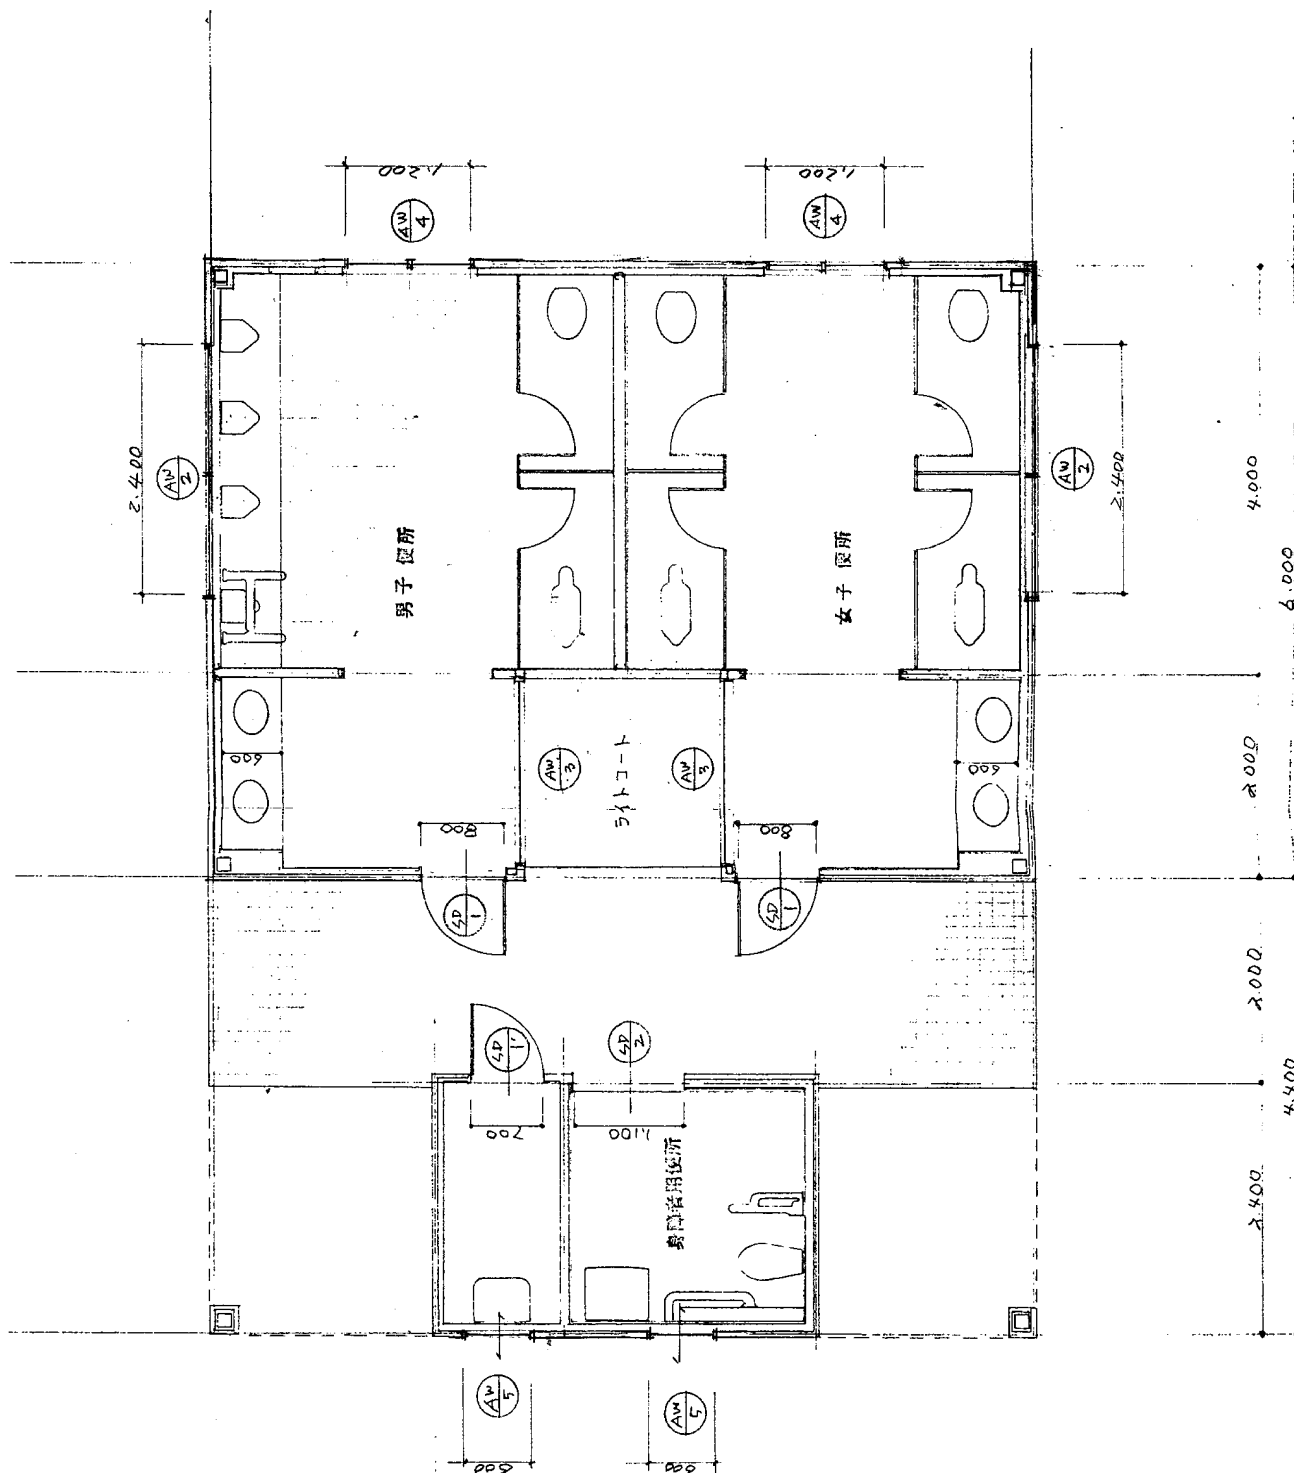

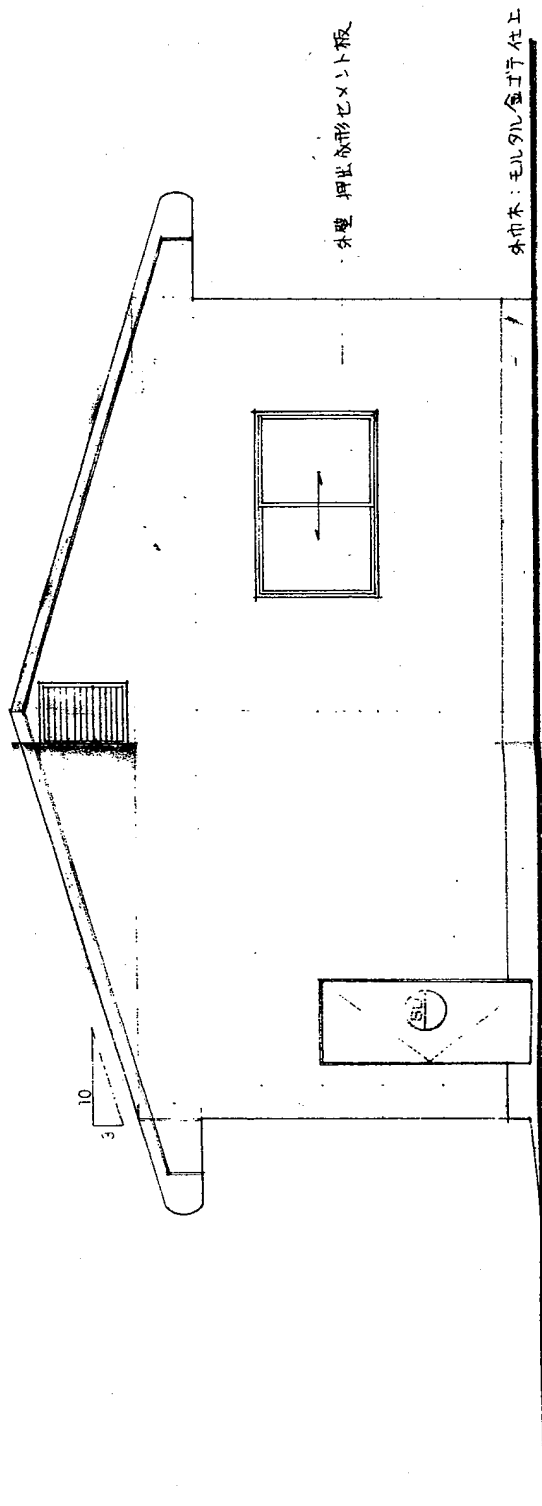


立面図 8-1:50

工事名	長坂町総合スポーツ公園
図名	立面図




屋根：木造セメント板②25  
 アスファルトルーフィング 22kgノ上 ガルバリウム鋼板平葺

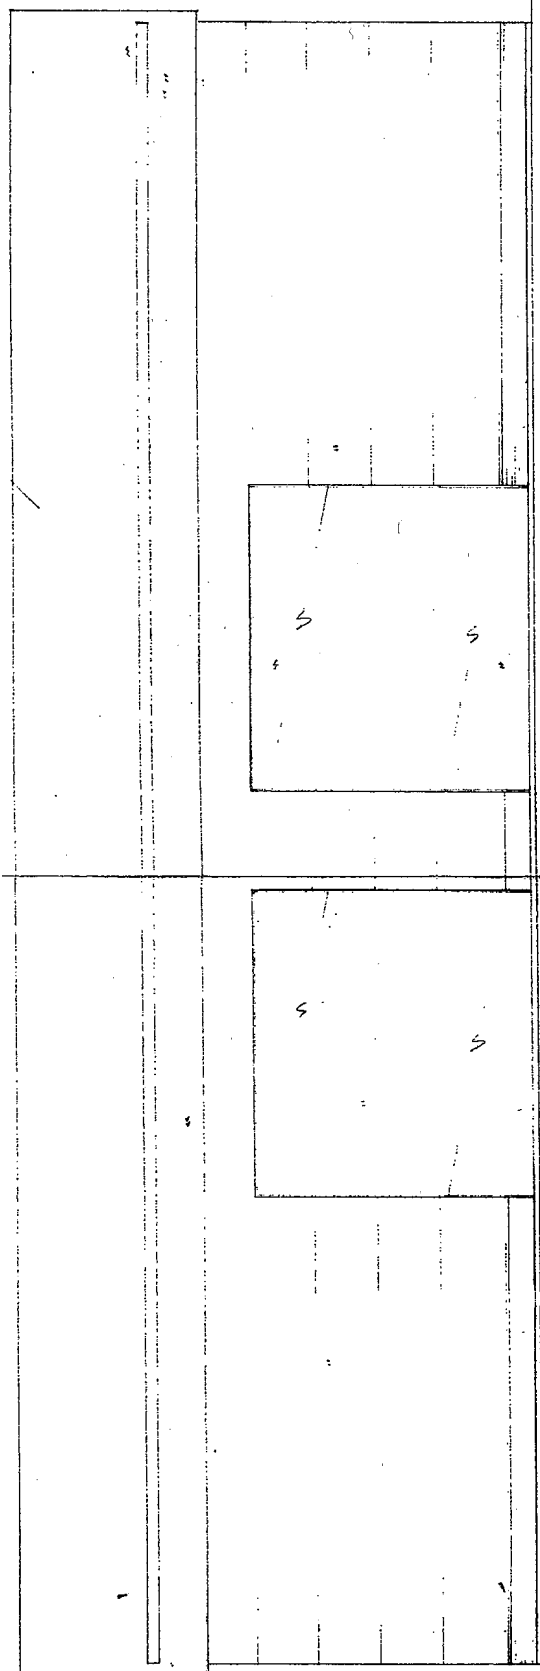


立面図 8=1:50






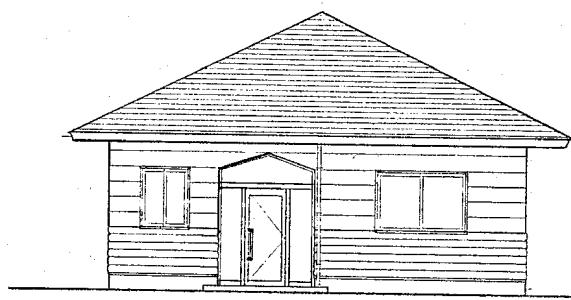


南立面图 縮尺 1 : 100

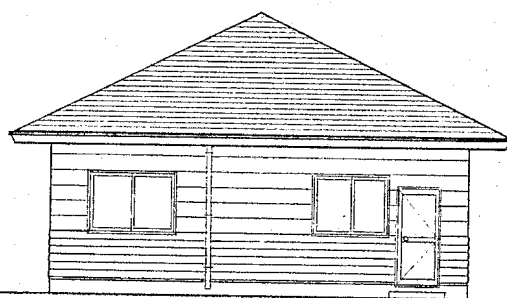


東立面图 縮尺 1 : 100

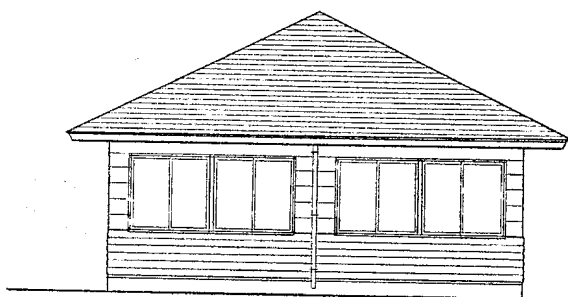


北立面图 縮尺 1 : 100

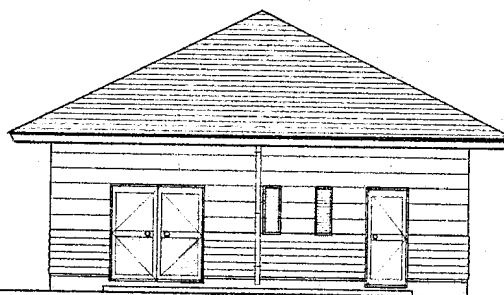


西立面图 縮尺 1 : 100

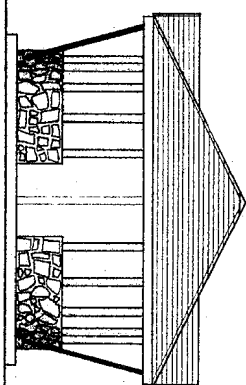


東立面圖 縮尺 1 : 100

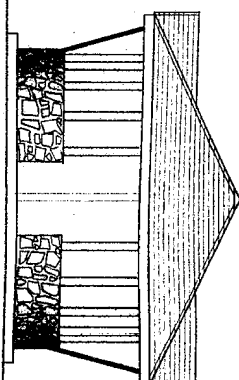



西立面圖 縮尺 1 : 100

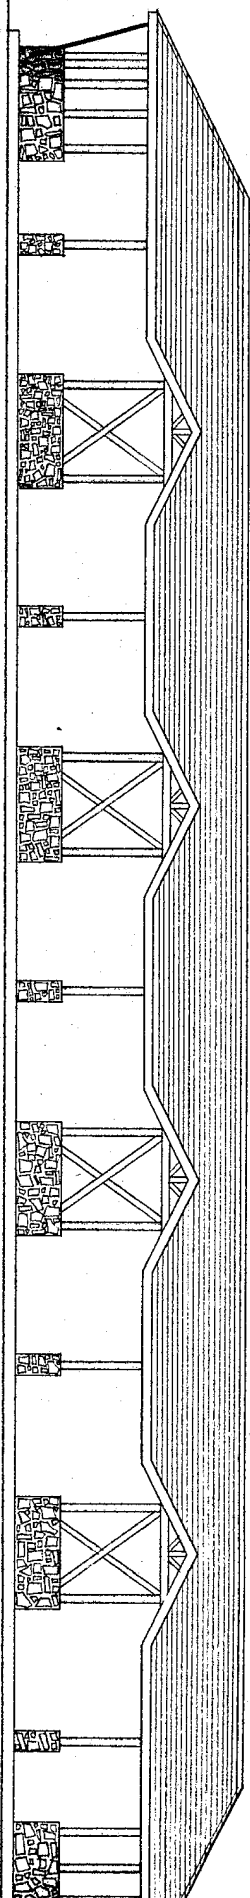


北立面圖 縮尺 1 : 100

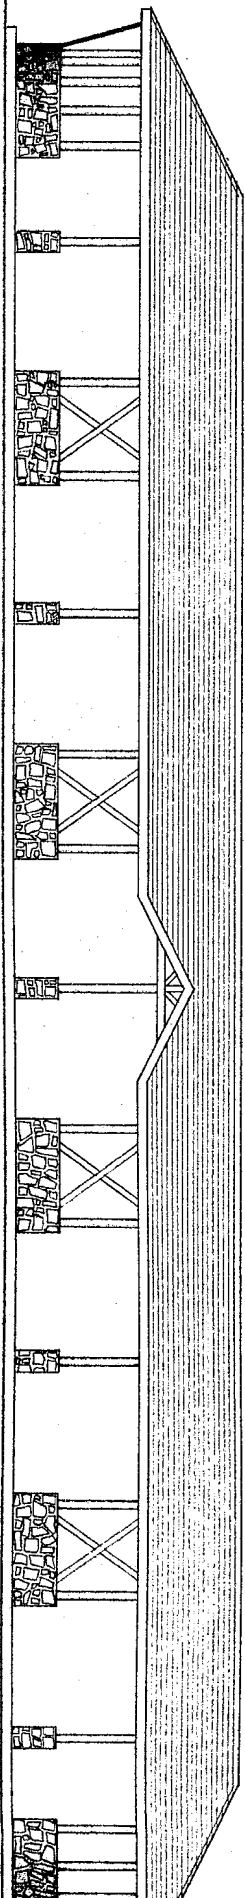

南立面圖 縮尺 1 : 100

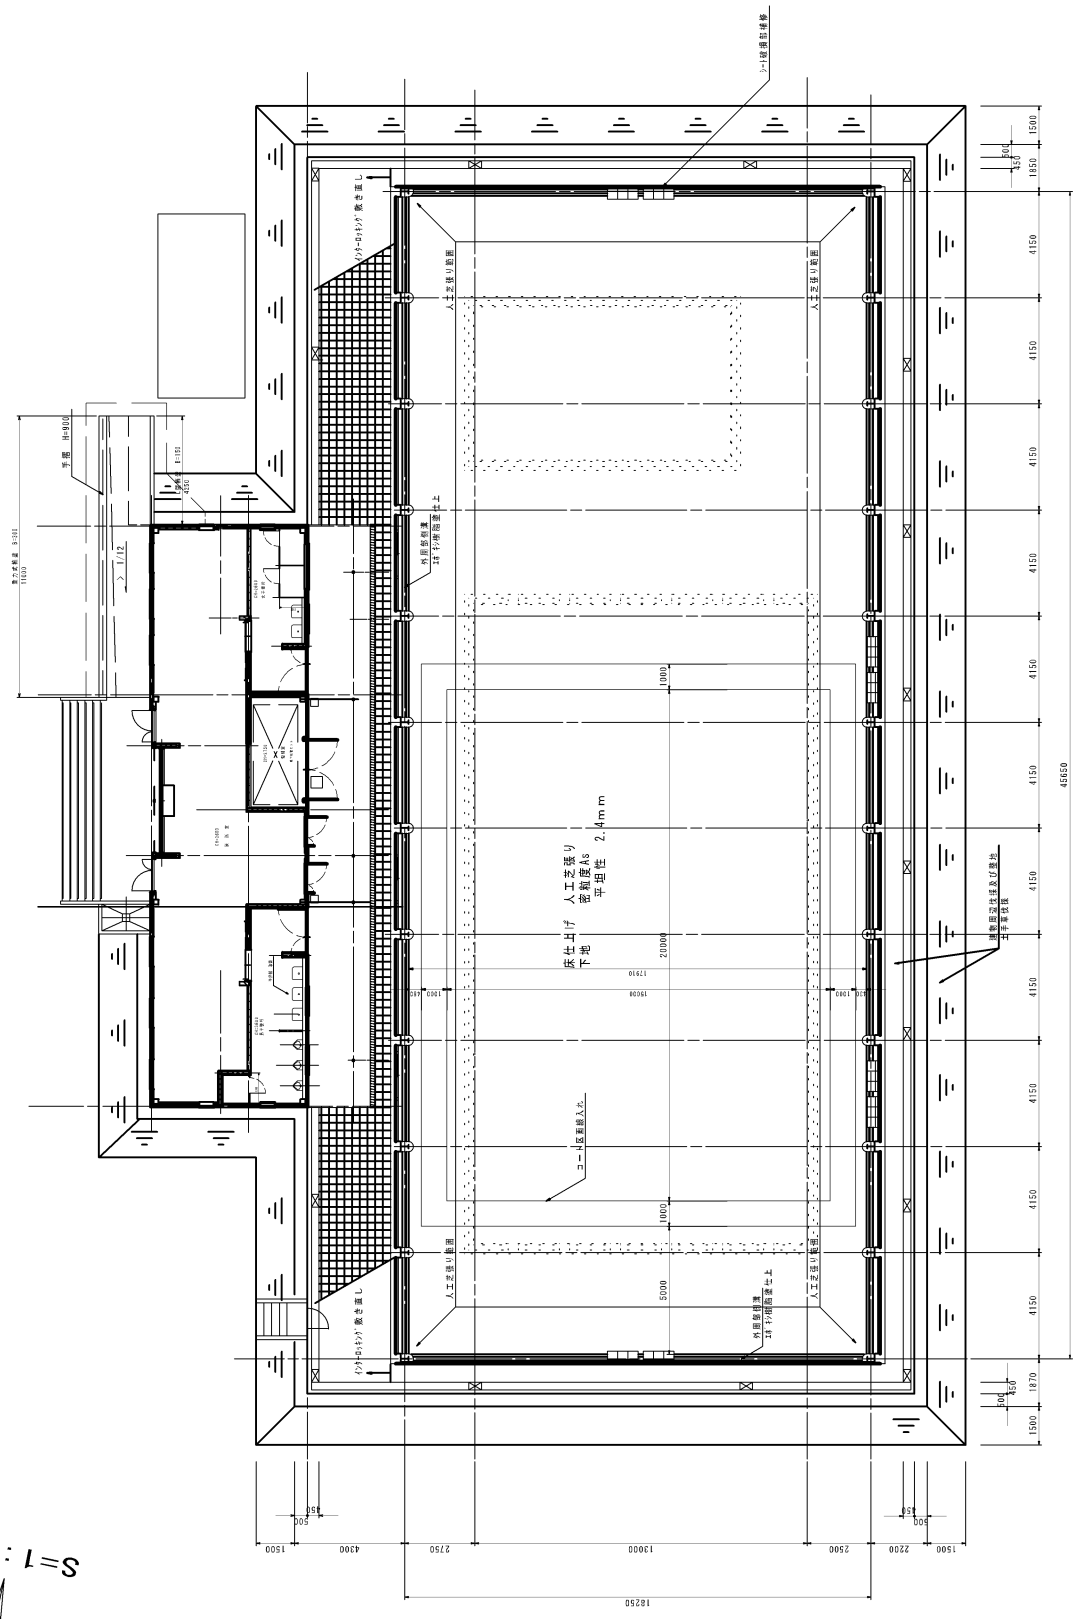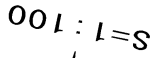


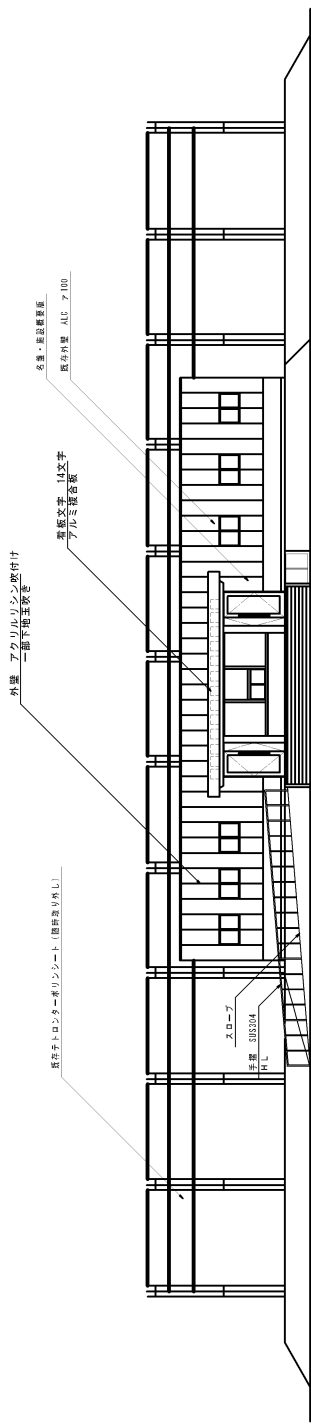



スロープ  
H.L.



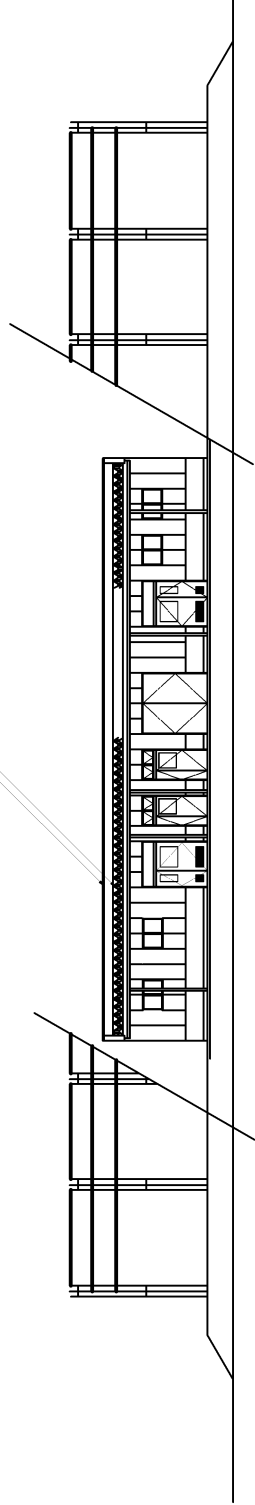






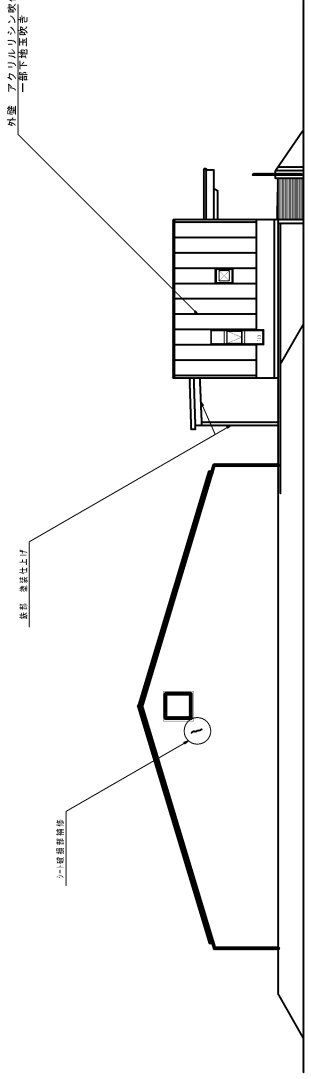



1  

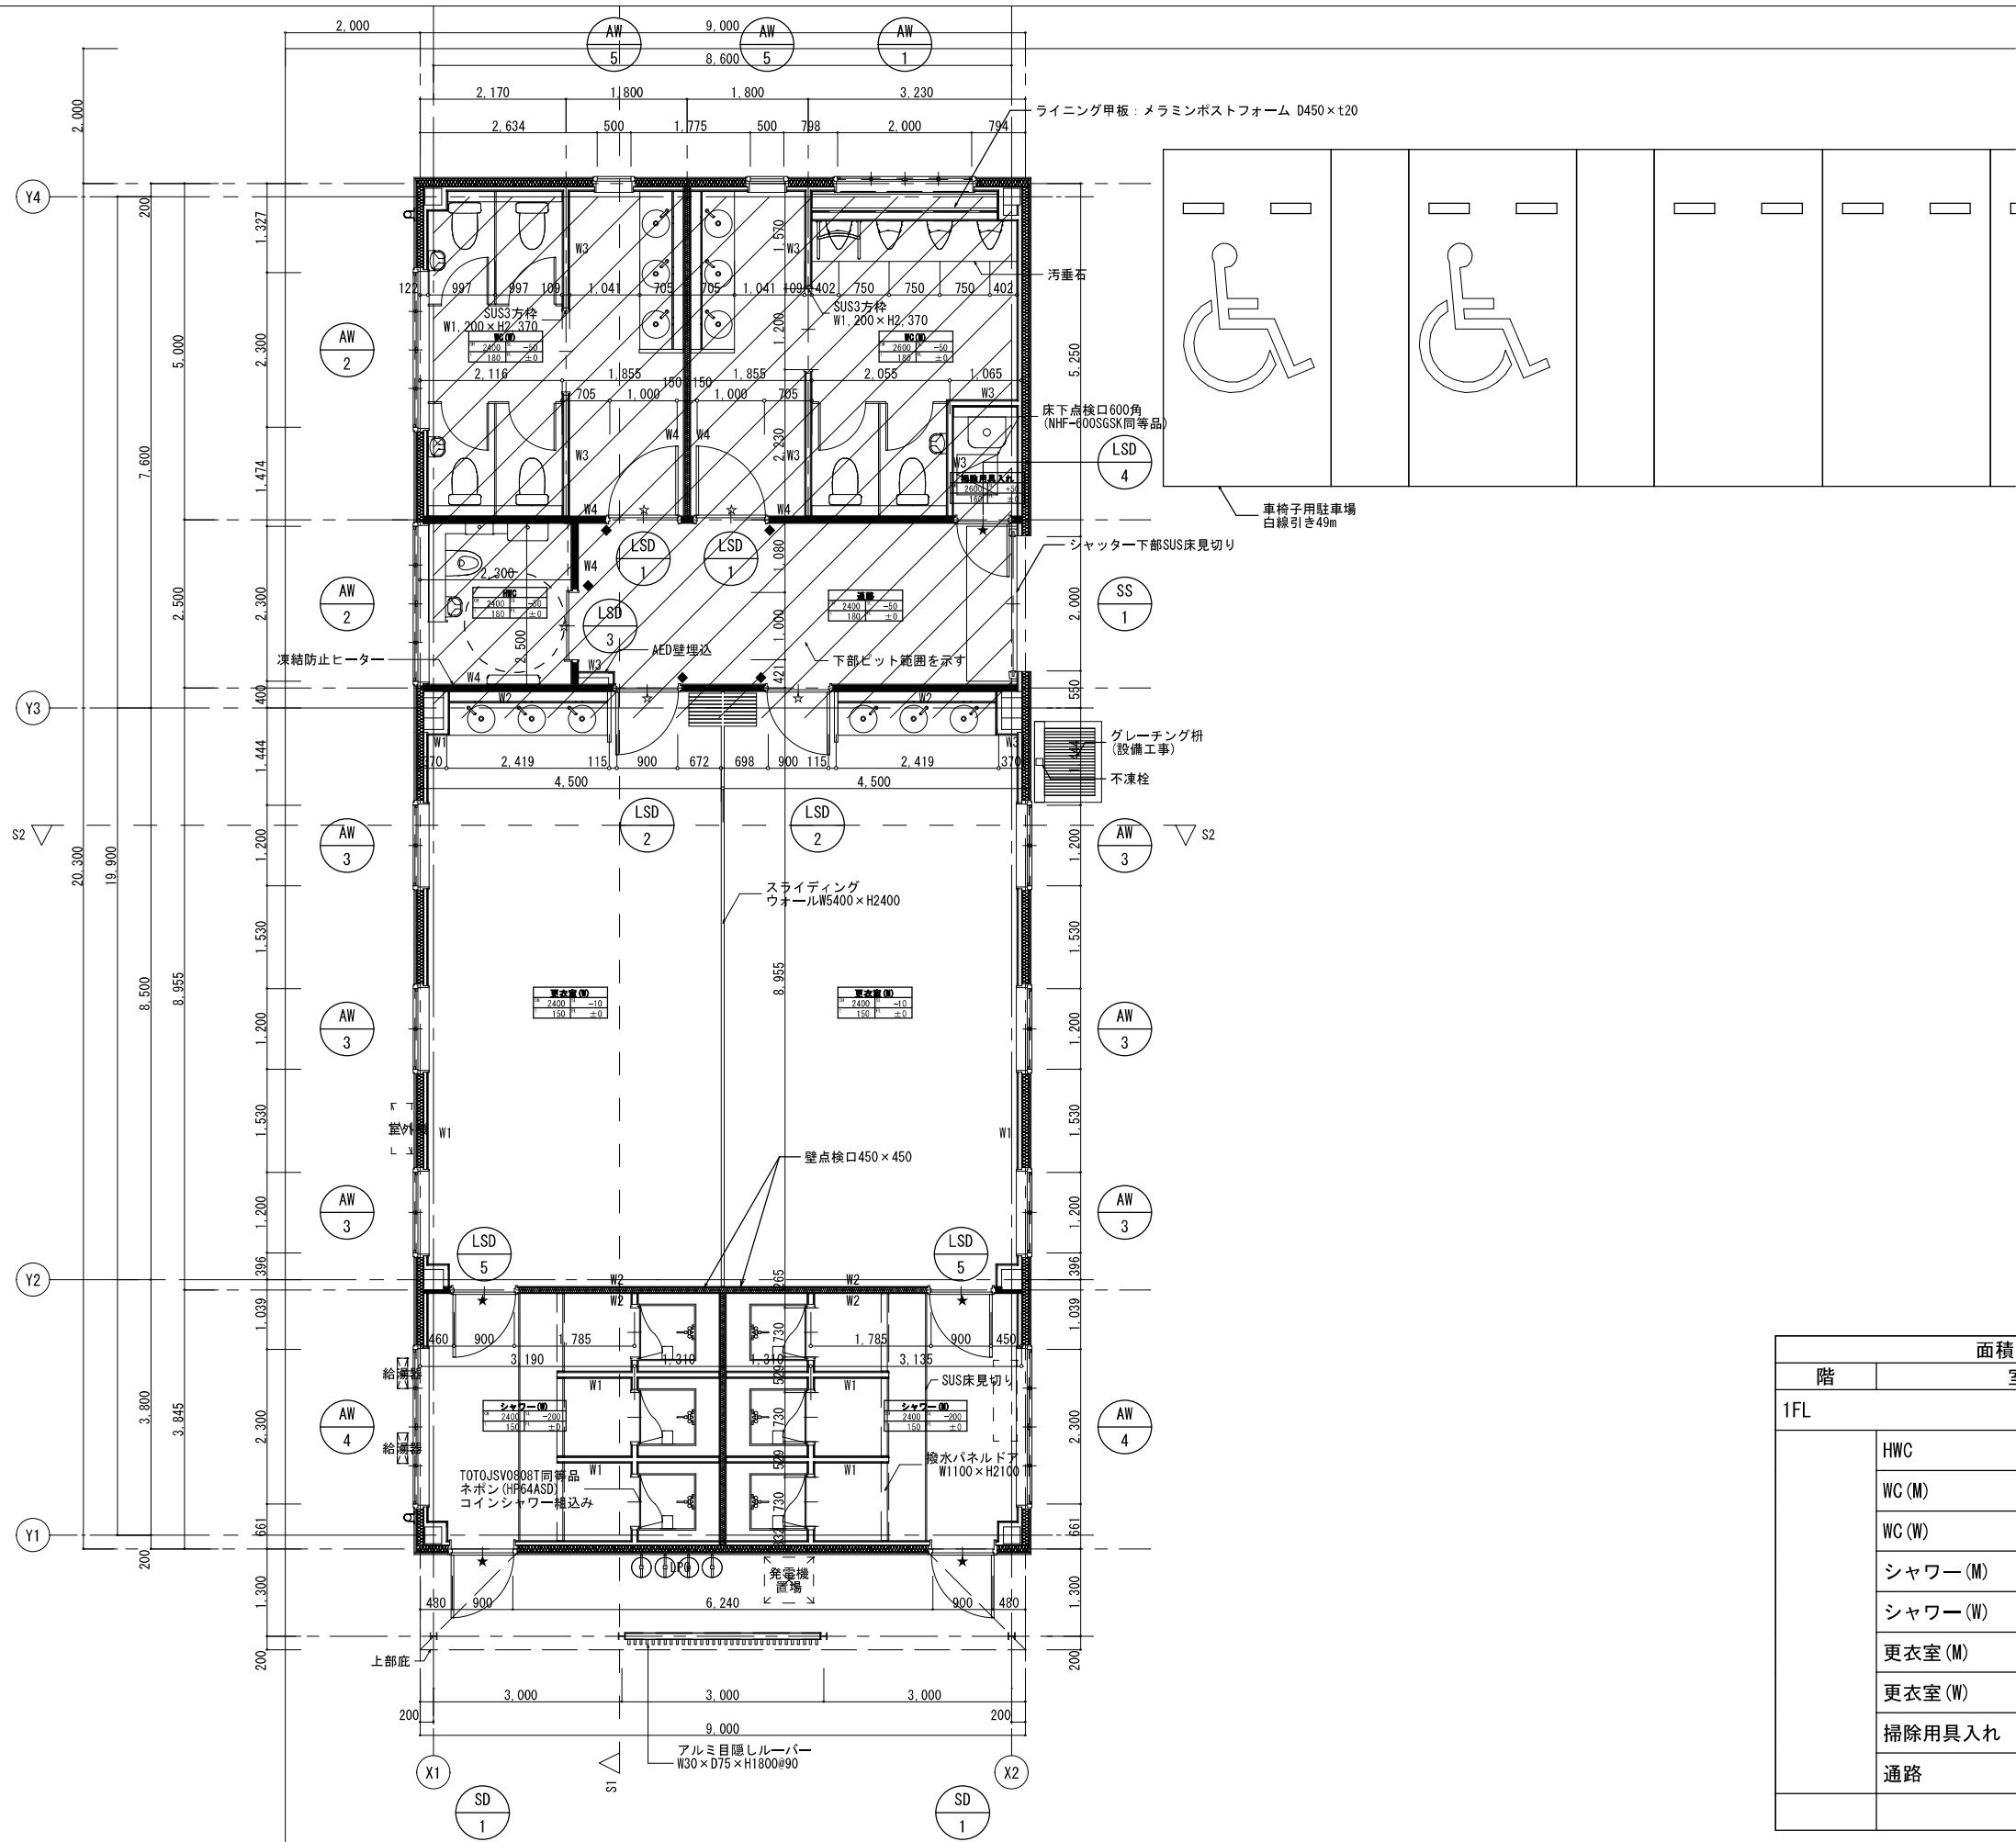

面積表 (各室)		
階	室名	面積 (㎡)
1FL	HWC	5.75
	WC (M)	23.21
	WC (W)	19.85
	シャワー (M)	17.30
	シャワー (W)	17.30
	更衣室 (M)	40.39
	更衣室 (W)	40.29
	掃除用具入れ	1.93
	通路	16.75
		182.77

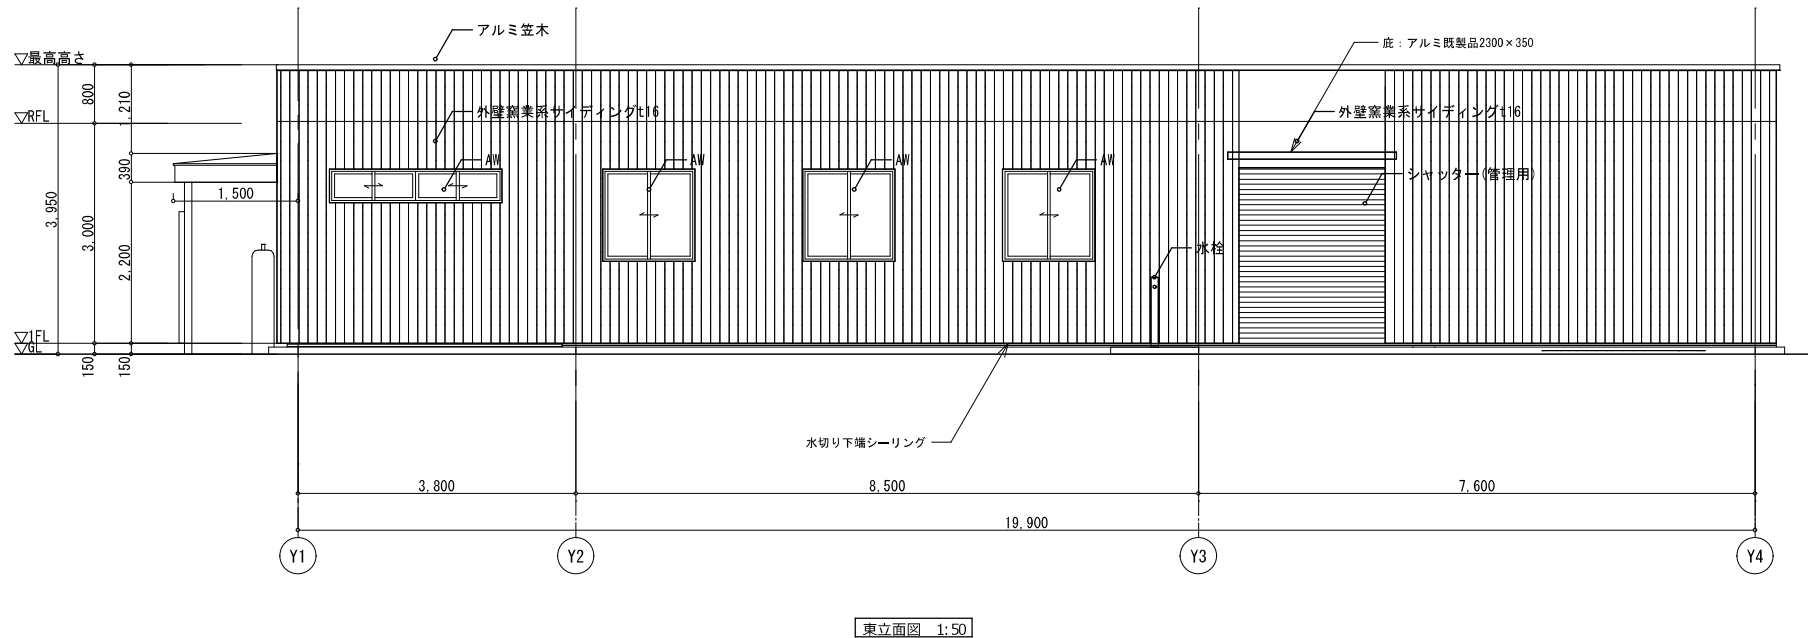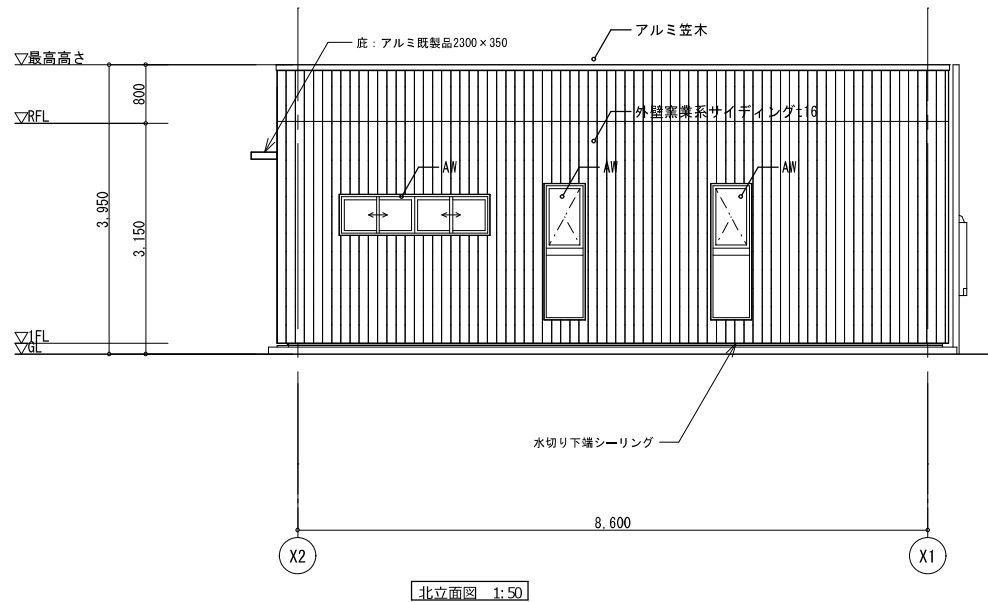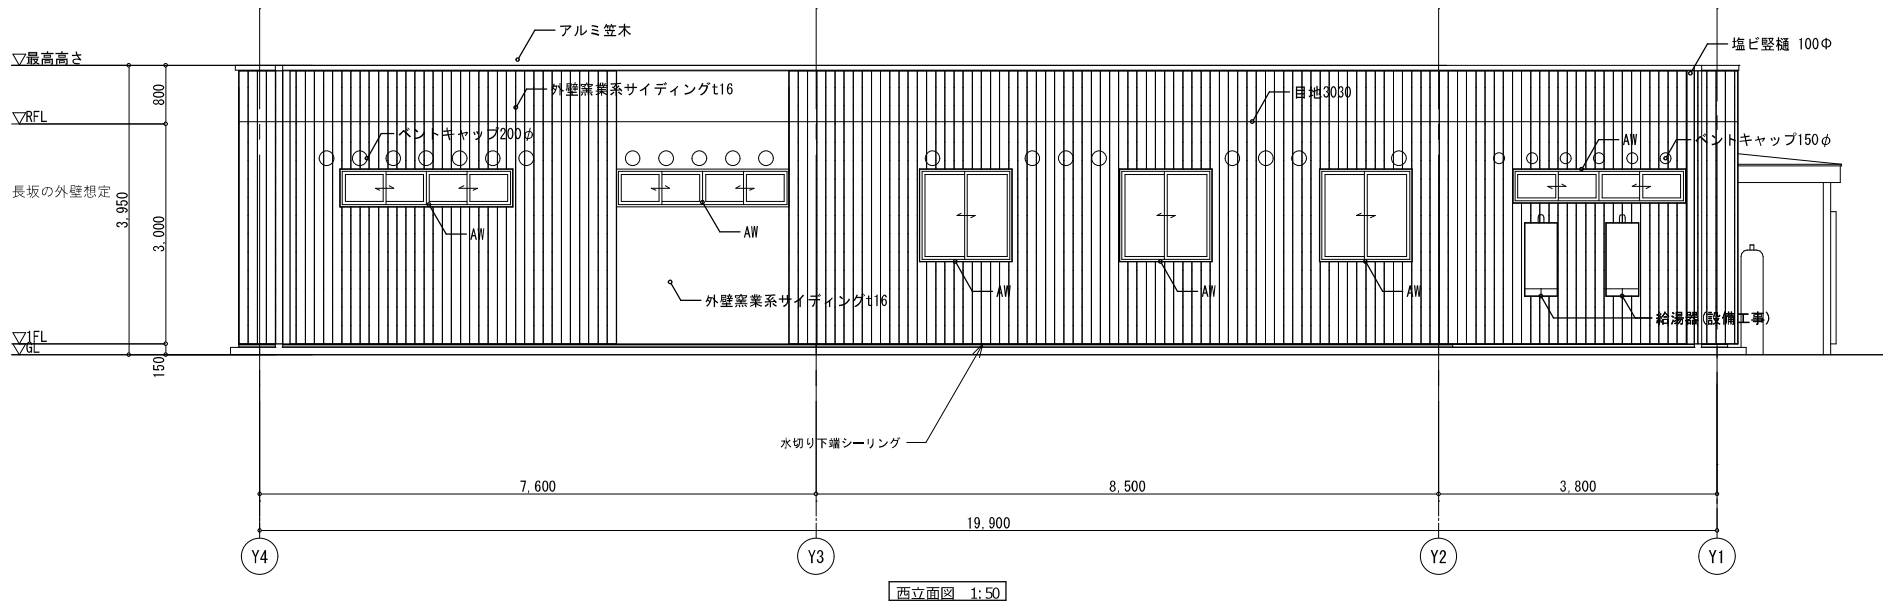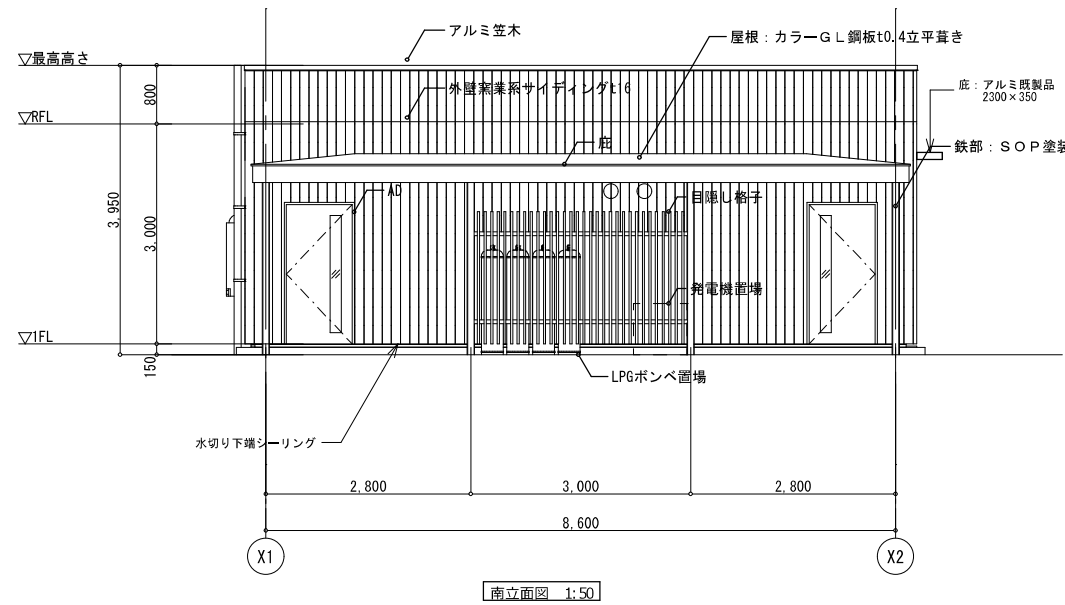

縮尺 A1: 1:50 A3: 表記の50%	物件名称 長坂総合スポーツ公園管理施設建築工事	区分 建築意匠
	図面名称 立面図 【竣工図】	No. 16

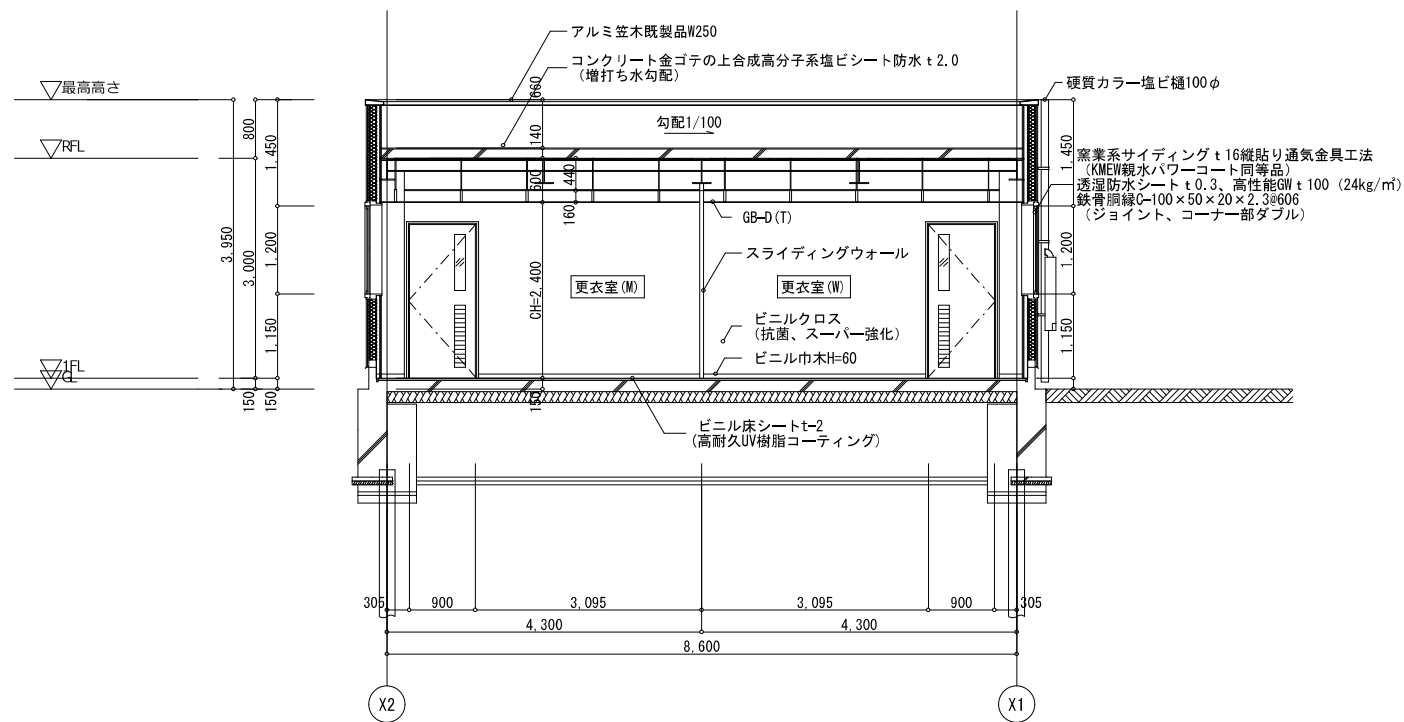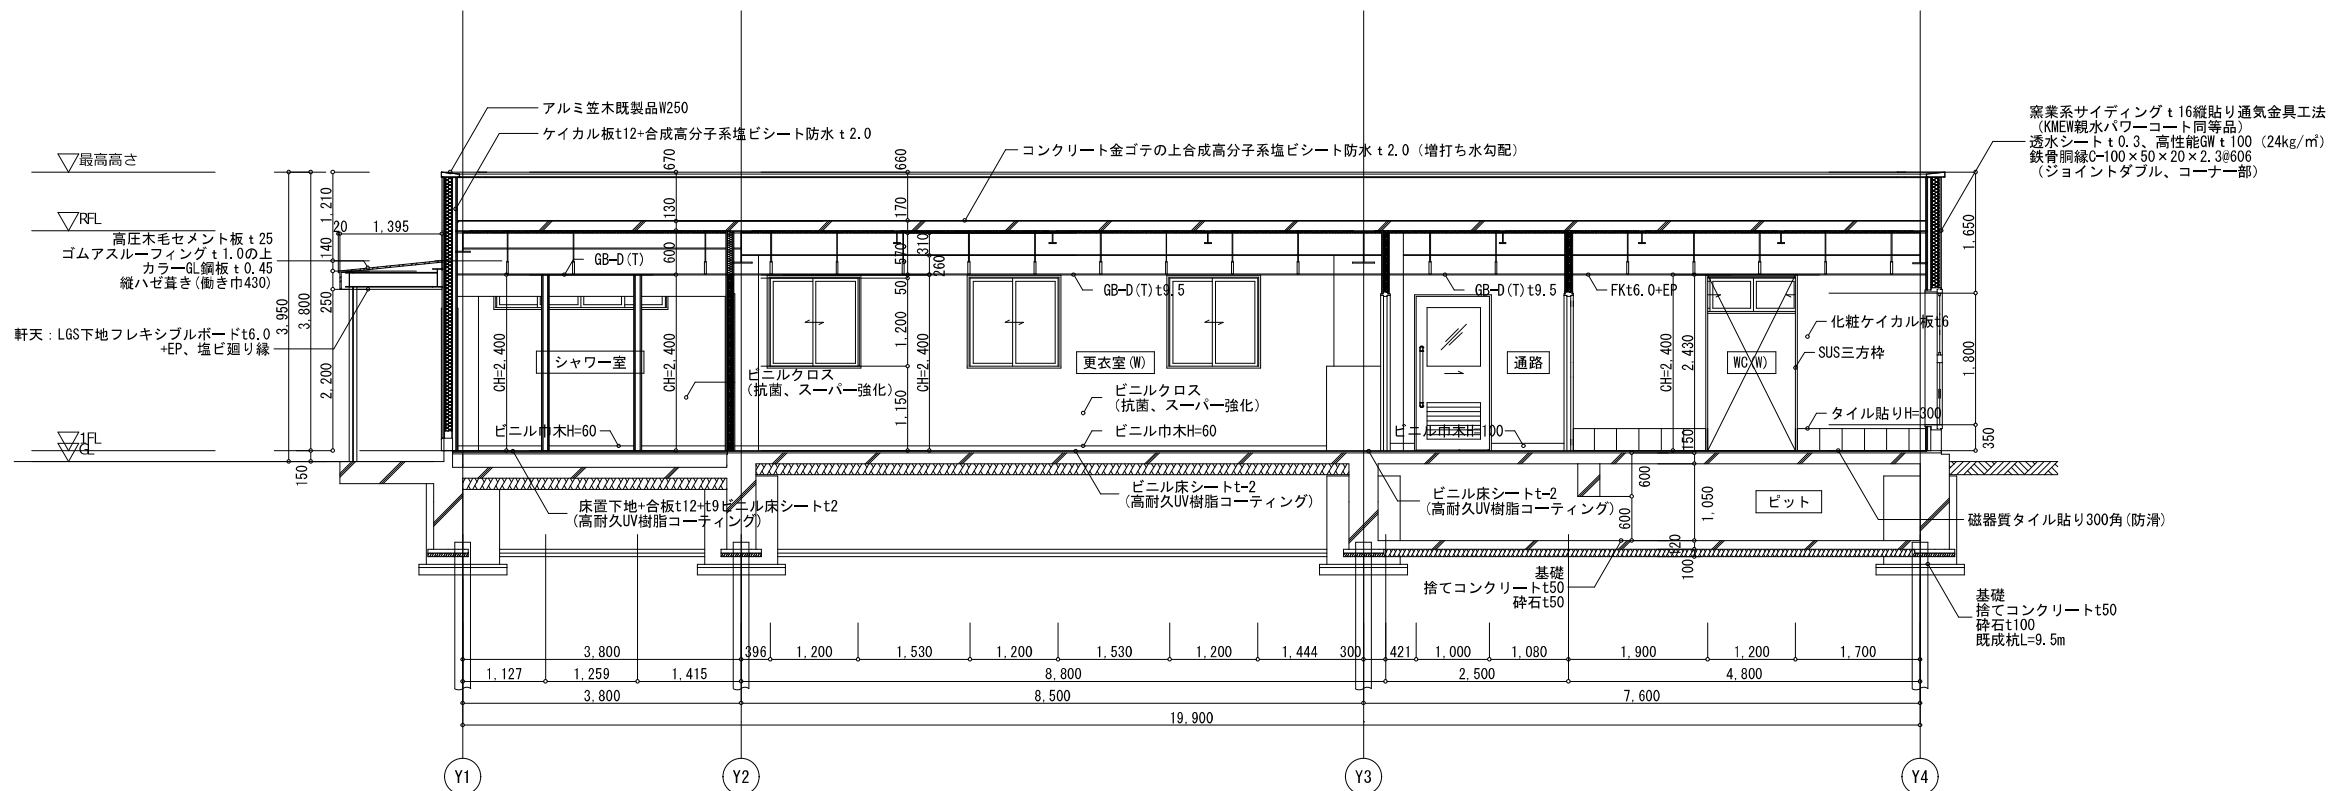

縮尺 A1: 1:50 A3: 表記の50%	物件名称 長坂総合スポーツ公園管理施設建築工事	区分 建築意匠
	図面名称 矩計図 【竣工図】	No. 17



